महाराष्ट्र शासन

क्रमांक : टिपीबी ४३१८/प्र.क्र. ११८(v)/२०१९/नवि-११

नगर विकास विभाग, ४ था मजला,

मंत्रालय, मुंबई : ४०० ०३२. दिनांक :- 39 /१२/२०९९

E

प्रति,

१) आयुक्त, बृहन्मुंबई महानगरपालिका.

- २) संचालक, नगर रचना, महाराष्ट्र राज्य, पुणे.
- ३) उपसंचालक, नगर रचना, बृहन्मुंबई.

विषय :- महाराष्ट्र प्रादेशिक व नगर रचना अधिनियम, १९६६ बृहन्मुंबई क्षेत्राच्या प्रारुप सुधारीत विकास योजना-२०३४ ला अंतिम मंजूरी देताना शासनाने मंजूरीतून वगळलेल्या सारभूत स्वरुपाचे बदल ई.पी. संदर्भात महाराष्ट्र प्रादेशिक व नगर रचना अधिनियम, १९६६ चे कलम ३१(१) नुसार अधिसूचना क्र. टिपीबी-४३१७/६२९/प्र.क्र.११८(v)/२०१९/नवि-११, १७/०९/२०१९ सोबतचे भाग नकाशे अधिप्रमाणित करणेबाबत.

महोदय, विषयांकित प्रकरणी शासन नगर विकास विभागाकडील अधिसूचना दि. १७/०९/२०१९ सोबतच्या भाग नकाशांच्या प्रती अधिप्रमाणित करुन यासोबत पाठविण्यात येत आहेत.

सोबत- वरीलप्रमाणे. अ

प्रत : निवडनस्ती (निव-११)

बृहन्तुंबई महानगरपालिका

आयुवतांचे कार्यालय

1 6 JAN 2020

D-CAMP UD-??\UD-??\WEETING\LETTER??\Doox

( निर्मलकुमार. पं. चौधरी ) अवर सचिव, महाराष्ट्र शासन

आपला.

MGR/ TIPMISH

उधित/त्ररीत कार्यवादीलाडी कृपवा अधेवित

-अभि (वि.वि.

13419

दिय,

साबत: उपरोक्त अ प्रमाण

सुधारीत विकास योजना -२०३४ बृहन्मुंबई

बृहन्मुंबई क्षेत्राच्या प्रारूप सुधारीत विकास योजना -२०३४ ला अंतिम मंजूरी देतांना शासनाने मंजूरीतून वगळलेल्या सारभूत स्वरूपाचे बदल ई.पी. संदर्भात महाराष्ट्र प्रादेशिक व नगर रचना अधिनियम, १९६६ चे कलम ३१(१)नुसार अधिसूचना क्र. टिपीबी. ४३१७/६२९/प्र.क्र.११८(V)/२०१९/निव.११, दि. १७/०९/२०१९ अन्वये सारभूत स्वरूपाचे फेरबदलाचे मंजूरीनुसार भाग नकाशा.

N

PART PLAN NO.- 26/2019

SCALE = 1 : 4000 SHEET NO - IC-12 WARD NO - D

#### REVISED DEVELOPMENT PLAN -2034 GREATER MUMBAI

PART PLAN OF EXCLUDED PORTION FROM SANCTION TO REVISED DEVELOPMENT PLAN -2034 FOR GREATER MUMBAI WHICH IS SANCTIONED BY GOVERNMENT UNDER SECTION 31(1) OF MAHARASHTRA REGIONAL AND TOWN PLANNING ACT, 1966 VIDE NOTIFICATION NO. TPB-4317/629/CR-118(V)/2019/UD-11, DATED 17/09/2019.

#### PLAN SHOWING EP NO.- EP- D 26



_					
ई.पी. क्रमांक.	फेरबदल क्रमांक.	महाराष्ट्र प्रादेशिक व नगर रचना अधिनियम, १९६६ चे कलम २६ नुसार प्रसिध्द झालेल्या आराखडयातील प्रस्ताव.	महाराष्ट्र प्रादेशिक व नगर रचना अधिनियम, १९६६ चे कलम ३० नुसार सादर केलेल्या आराखडयातील प्रस्ताव.	महाराष्ट्र प्रादेशिक व नगर रचना अधिनियम, १९६६ चे कलुम ३१(१) नुसार शासनाने प्रसिध्द केलेले सारभूत फेरबदल	महाराष्ट्र प्रादेशिक व नगर रचना अधिनियम, १९६६ चे कलम ३१(१) अन्वये शासनाने मंजूर केलेले सारभूत फेरबदल.
EP No.	Modification No.	Proposal as per plan published under Section 26 of the M.R.&T.P. Act, 1966.	Proposal as per plan submitted under Section 30 of the M.R.&T.P. Act, 1966.	Substantial Modifications published by Government under Section 31(1) of the M.R.&T.P. Act, 1966.	Substantial Modification Sanctioned by Government under Section 31(1) of M.R.&T.P.Act, 1966.
ई.पी. डी २६	एमडी २९(६) एमडी ४०, २२७	मल उदंचन केंद्र (DMS4.3) न.भू.क्र.९४७ व १/८५८ साठी आणि उदयान/बगीचा (DOS 1.5)	नामनिर्देशन RDP 2034 मध्ये दाखविल्याप्रमाणे राखून ठेवण्यात आली आहेत P.CM.S.R.D.C. कार्यालय स्थळस्थितीप्रमाणे शासकीय कार्यालय (DO 2.1) म्हणून दाखविण्यात आले आहे. P.A M.S.R.D.C. कार्यालय 'वाणिज्य विभागात' ('C' Zone) दर्शविण्यात आले आहे.	कलम ३० अंतर्गत फेरबदल मंजूर करण्याचे प्रस्तावित आहे.	प्रस्तावित केल्यानुसार खालील बदलांसह मंजूर: नकाशात दर्शविल्याप्रमाणे वाढीव क्षेज मल उदंचन केंद्रासाठी आरक्षित केले.
EP- D-26	MD-29 (6) MD 40,227	DMS 4.3 (Sewage Pumping Station) for C.S. No. 947 and 1/858 and DOS 1.5 (Garden/Park) for PDP Plot.	Designation shown in RDP 2034 retained on the said plot. P.CMSRDC office is shown as DO 2.1 (Govt. Office) as per site condition. P.A MSRDC office is placed in "C" Zone	Modification U/s 30 is proposed to be sanctioned.	Sanctioned as proposed with following changes- Additional area is reserved for pumping station as shown on plan

कलम ३० नुसार सादर प्रस्ताव फेरबदल	PROPOSAL SUBMITTED U/S 30 SHOWN THUS	
कलम ३१(१) नुसार प्रसिध्द सारभूत स्वरूपाचे बदल/वगळलेला भाग	PUBLISHED EXCLUDED PART/SUBSTANTIAL MODIFICATION U/S. 31(1) SHOWN THUS	
कलम ३१(१) नुसार दर्शविलेले मंजूर प्रस्ताव	SANCTIONED PROPOSAL U/S. 31(1) SHOWN THUS	
कलम ३१(१) नुसार मंजूर झालेले सारभूत स्वरूपाचे बदल (ई.पी.)	SANCTIONED SUBSTANTIAL MODIFICATION (EXCLUDED PORTION) U/S. 31(1) SHOWN THUS	

THIS PLAN IS TO BE READ WITH THE URBAN DEVELOPMENT DEPARTMENT'S NOTIFICATION UNDER SECTION 31(1) OF THE MAHARASHTRA REGIONAL AND TOWN PLANNING ACT, 1966 ISSUED VIDE NOTIFICATION NO.TPB-4317/629/CR-118(V)/ 2019/UD-11, DATED- 17/09/2019.



Deputy Secretary
Urban Development Beptt
Mantralaya, Mumbai - 32

(U.N.LONDHE)

DEPUTY DIRECTOR OF TOWN PLANNING

GREATER MUMBAI

सुधारीत विकास योजना —२०३४ बृहन्मुंबई बृहन्मुंबई क्षेत्राच्या प्रारूप सुधारीत विकास योजना —२०३४ ला अंतिम मंजूरी देतांना शासनाने मंजूरीतून वगळलेल्या सारभूत स्वरूपाचे बदल ई.पी. संदर्भात महाराष्ट्र प्रादेशिक व नगर रचना अधिनियम, १९६६ चे कल्म ३१(१)नुसार अधिसूचना क्र. टिपीबी. ४३१७/६२९/प्र.क्र.११८(V)/२०१९/नवि.११, दि. १७/०९/२०१९ अन्वये सारभूत स्वरूपांचे फेरबदलाचे मंजूरीनुसार भाग नकाशा.




PART PLAN NO.- 27/2019

SHEET NO - IC-15 WARD NO - D

#### REVISED DEVELOPMENT PLAN -2034 GREATER MUMBAI

PART PLAN OF EXCLUDED PORTION FROM SANCTION TO REVISED DEVELOPMENT PLAN -2034 FOR GREATER MUMBAI WHICH IS SANCTIONED BY GOVERNMENT UNDER SECTION 31(1) OF MAHARASHTRA REGIONAL AND TOWN PLANNING ACT, 1966 VIDE NOTIFICATION NO. TPB-4317/629/CR-118(V)/2019/UD-11, DATED 17/09/2019.

## PLAN SHOWING EP NO.- EP- D57

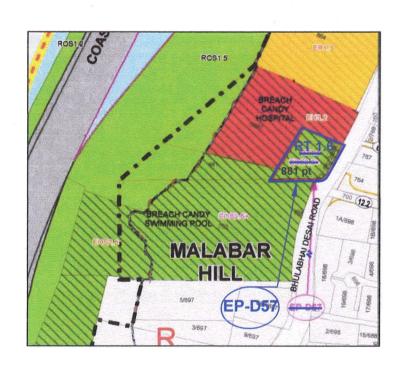

ई.पी. क्रमांक.	फेरबदल क्रमांक.	महाराष्ट्र प्रादेशिक व नगर रचना अधिनियम, १९६६ चे कलम २६ नुसार प्रसिध्द झालेल्या आराखडयातील प्रस्ताव.	महाराष्ट्र प्रादेशिक व नगर रचना अधिनियम, १९६६ चे कलम ३० नुसार सादर केलेल्या आराखडयातील प्रस्ताव.	महाराष्ट्र प्रादेशिक व नगर रचना अधिनियम, १९६६ चे कलम ३१(१) नुसार शासनाने प्रसिध्द केलेले सारभूत फेरबदल.	महाराष्ट्र प्रादेशिक व नगर रचना अधिनियम, १९६६ चे कलम ३१(१) अन्वये शासनाने मंजूर केलेले सारभूत फेरबदल.
EP No.	Modification No.	Proposal as per plan published under Section 26 of the M.R.&T.P. Act, 1966	Proposal as per plan submitted under Section 30 of the M.R.&T.P. Act, 1966	Substantial Modifications published by Government under Section 31(1) of the M.R.&T.P. Act, 1966	Substantial Modification Sanctioned by Government under Section 31(1) of M.R.&T.P.Act, 1966.
ई.पी. डी. ५७		मनोरंजन मैदान (DOS 2.6) + तरण तलाव (DOS 2.2)	मनोरंजन मैदान (DOS 2.6) + तरण तलाव (DOS 2.2)	आराखडयात दर्शविल्यानुसार , न.भू.क्र. ८८१ (पै),८८३,८८२,२/८८१ येथील मनोरंजन मैदान (EOS 2.6) + तरण तलाव (EOS 2.2) हे नामनिर्देशन काढून टाकण्यात आले असून, वाहन तळ (RT 1.6) हे आरक्षण प्रस्तावित केले आहे.	प्रस्तावित केल्यानुसार मंजूर
EP- D-57	-	DOS 2.6+ DOS 2.2 (Recreation Ground +Swimming Pool)	DOS 2.6+ DOS 2.2 (Recreation Ground +Swimming Pool)	Designation of EOS 2.6+ EOS 2.2 (Recreation Ground + Swimming Pool) shown on C.S.No. 881(pt), 883, 882, 2/881 is proposed to be deleted and land is proposed to be reserved for Parking Lot (RT 1.6) as shown on plan.	Sanctioned as proposed.

कलम ३० नुसार सादर प्रस्ताव फेरबदल	PROPOSAL SUBMITTED U/S 30 SHOWN THUS	
कलम ३१(१) नुसार प्रसिध्द सारभूत स्वरूपाचे बदल / वगळलेला भाग	PUBLISHED EXCLUDED PART/SUBSTANTIAL MODIFICATION U/S. 31(1) SHOWN THUS	
कलम ३१(१) नुसार दर्शविलेले मंजूर प्रस्ताव	SANCTIONED PROPOSAL U/S. 31(1) SHOWN THUS	(0.000)(0.000)
कलम ३१(१) नुसार मंजूर झालेले सारभूत स्वरूपाचे बदल (ई.पी.)	SANCTIONED SUBSTANTIAL MODIFICATION (EXCLUDED PORTION) U/S. 31(1) SHOWN THUS	

THIS PLAN IS TO BE READ WITH THE URBAN DEVELOPMENT DEPARTMENT'S NOTIFICATION UNDER SECTION 31(1) OF THE MAHARASHTRA REGIONAL AND TOWN PLANNING ACT, 1966 ISSUED VIDE NOTIFICATION NO.TPB-4317/629/CR-118(V)/ 2019/ UD-11, DATED- 17/09/2019.



Urban Development Deptt Mantralaya, Mumbai - 32

**PART PLAN NO.-28/2019** 

सुधारीत विकास योजना —२०३४ बृहन्मुंबई बृहन्मुंबई क्षेत्राच्या प्रारूप सुधारीत विकास योजना —२०३४ ला अंतिम मंजूरी देतांना शासनाने मंजूरीतून वगळलेल्या सारभूत स्वरूपाचे बदल ई.पी. संदर्भात महाराष्ट्र प्रादेशिक व नगर रचना अधिनियम, १९६६ चे कल्म ३१(१)नुसार अधिसूचना क्र. टिपीबी. ४३१७/६२९/प्र.क्र.११८(V)/२०१९/नवि.११, दि. १७/०९/२०१९ अन्वये सारभूत स्वरूपांचे फेरबदलाचे मंजूरीनुसार भाग नकाशा.



SHEET NO - IC-32 WARD NO - FN

#### REVISED DEVELOPMENT PLAN -2034 GREATER MUMBAI

PART PLAN OF EXCLUDED PORTION FROM SANCTION TO REVISED DEVELOPMENT PLAN -2034 FOR GREATER MUMBAI WHICH IS SANCTIONED BY GOVERNMENT UNDER SECTION 31(1) OF MAHARASHTRA REGIONAL AND TOWN PLANNING ACT, 1966 VIDE NOTIFICATION NO. TPB-4317/629/CR-118(V)/2019/UD-11, DATED 17/09/2019.

#### ई.पी. फेरबदल महाराष्ट्र प्रादेशिक व महाराष्ट प्रादेशिक व महाराष्ट प्रादेशिक व महाराष्ट्र प्रादेशिक व PLAN SHOWING EP NO.- EP-FN62 क्रमांक क्रमांक. नगर रचना अधिनियम. नगर रचना अधिनियम. नगर रचना अधिनियम. नगर रचना अधिनियम. १९६६ चे कलम २६ १९६६ चे कलम ३० १९६६ चे कलम ३१(१) १९६६ चे कलम ३१(१) नुसार सादर केलेल्या अन्वये शासनाने मंजूर नसार प्रसिध्द झालेल्या नुसार शासनाने प्रसिध्द आराखडयातील प्रस्ताव केलेले सारभूत फेरबदल. केलेले सारभूत फेरबदल आराखडयातील प्रस्ताव **Substantial Modifications** Substantial Modification Sanctioned by EP Modification Proposal as per plan Proposal as per plan No. submitted under published by Government Government under Section 31(1) of No. published under under Section 31(1) of the M.R.&T.P.Act, 1966. Section 30 of the Section 26 of the M.R.&T.P. Act, 1966 M.R.&T.P. Act, 1966 M.R.&T.P. Act, 1966 वांद्रे कुर्ला संकुल जोड रस्ता १७.२० मी. रूंदीच्या विकास नियोजित रस्त्याच्या संरेखनावर असल्याने ई.पी. प्रस्तावित केल्यानुसार मंजूर वांद्रे कुर्ला संकुल जोड रस्त्याच्या १८.०० एफएन मी.रूंदीशी समप्रमाणात आणण्यासाठी १७.२० मी. 83 ऐवजी १८.० मी.याप्रमाणे बदल करून नकाशात दर्शविल्याप्रमाणे मा.मनपा आयक्तांची मंजरी क्र. MCP/1227 DATED. 18/10/2017 अन्वर्ये घेण्यात आली आहे BKC Connector road width is on Sanctioned as proposed. the alignment of 17.20 M wide EP-17.20 M wide 17.20 M wide DP Road hence in order to match FN-62 D.P. Road D.P. Road the 18 M width of BKC connector, width of DP Road is need to be changed to 18 M, instead of 17.20 M MC Approval obtained u/no MCP/ 1227 dtd 18/10/2017 is to be proposed as shown on plan.

कलम ३० नुसार सादर प्रस्ताव फेरबदल	PROPOSAL SUBMITTED U/S 30 SHOWN THUS	
कलम ३१(१) नुसार प्रसिध्द सारभूत स्वरूपाचे बदल/वगळलेला भाग	PUBLISHED EXCLUDED PART/SUBSTANTIAL MODIFICATION U/S. 31(1) SHOWN THUS	
कलम ३१(१) नुसार दर्शविलेले मंजूर प्रस्ताव	SANCTIONED PROPOSAL U/S. 31(1) SHOWN THUS	
कलम ३१(१) नुसार मंजूर झालेले सारभूत स्वरूपाचे बदल (ई.पी.)	SANCTIONED SUBSTANTIAL MODIFICATION (EXCLUDED PORTION) U/S. 31(1) SHOWN THUS	

THIS PLAN IS TO BE READ WITH THE URBAN DEVELOPMENT DEPARTMENT'S NOTIFICATION UNDER SECTION 31(1) OF THE MAHARASHTRA REGIONAL AND TOWN PLANNING ACT, 1966 ISSUED VIDE NOTIFICATION NO.TPB-4317/629/CR-118(V)/2019/ UD-11, DATED- 17/09/2019.



Deputy Secretary **Urban** Development Deptt Mantralaya, Mumbai - 32

DEPUTY DIRECTOR OF TOWN PLANNING

सुधारीत विकास योजना —२०३४ बृहन्मुंबई बृहन्मुंबई बृहन्मुंबई क्षेत्राच्या प्रारूप सुधारीत विकास योजना —२०३४ ला अंतिम मंजूरी देतांना शासनाने मंजूरीतून वगळलेल्या सारभूत स्वरूपाचे बदल ई.पी. संदर्भात महाराष्ट्र प्रादेशिक व नगर रचना अधिनियम, १९६६ चे कलम ३१(१)नुसार अधिसूचना क्र. टिपीबी. ४३१७/६२९/प्र.क्र.११८(V)/२०१९/नवि.११, दि. १७/०९/२०१९ अन्वये सारभूत स्वरूपाचे फेरबदलाचे मंजूरीनुसार भाग नकाशा.



PART PLAN NO.- 29/2019

**SHEET NO - IC-16,18** WARD NO - GS

#### REVISED DEVELOPMENT PLAN -2034 GREATER MUMBAI

PART PLAN OF EXCLUDED PORTION FROM SANCTION TO REVISED DEVELOPMENT PLAN -2034 FOR GREATER MUMBAI WHICH IS SANCTIONED BY GOVERNMENT UNDER SECTION 31(1) OF MAHARASHTRA REGIONAL AND TOWN PLANNING ACT, 1966 VIDE NOTIFICATION NO. TPB-4317/629/CR-118(V)/2019/UD-11, DATED 17/09/2019.

#### PLAN SHOWING EP NO.- EP- GS40



ई.पी. क्रमांक.	फेरबदल क्रमांक.	महाराष्ट्र प्रादेशिक व नगर रचना अधिनियम, १९६६ चे कलम २६ नुसार प्रसिध्द झालेल्या आराखडयातील प्रस्ताव.	महाराष्ट्र प्रादेशिक व नगर रचना अधिनियम, १९६६ चे कलम ३० नुसार सादर केलेल्या आराखडयातील प्रस्ताव.	महाराष्ट्र प्रादेशिक व नगर रचना अधिनियम, १९६६ चे कलम ३१(१) नुसार शासनाने प्रसिध्द केलेले सारभूत फेरबदल.	महाराष्ट्र प्रादेशिक व नगर रचना अधिनियम, १९६६ चे कलम ३१(१) अन्वये शासनाने मंजूर केलेले सारभूत फेरबदल.
EP No.	Modification No.	Proposal as per plan published under Section 26 of the M.R.&T.P. Act, 1966	Proposal as per plan submitted under Section 30 of the M.R.&T.P. Act, 1966	Substantial Modifications published by Government under Section 31(1) of the M.R.&T.P. Act, 1966	Substantial Modification Sanctioned by Government under Section 31(1) of M.R.&T.P.Act, 1966.
ई.पी. जीएस ४०	एम जीएस ६१	DOS1.4 (खेळाचे मैदान)	खेळाच्या मैदानातील काही जागा व्यायामशाळेकरीता आरक्षित करण्यात आली आहे.	पुढील बदलांसह कलम ३० अंतर्गत फेरबदल मंजूर करण्याचे प्रस्तावित आहे. (ROS2.1) क्लब/जिमखाना हे आरक्षण वगळून RR1.5 (महापालिका वसाहत) हे आरक्षण नकाशावर दर्शविल्याप्रमाणे प्रस्तावित करण्यात आले.	नामंजूर करुन, कलम ३० खालील प्रस्ताव पुनर्स्थापित करण्यात येत आहे.
EP- GS-40	MGS 61	DOS 1.4 (Play Ground)	ROS 2.1 (Club/ Gymkhana) is carved out within the part of Play Ground (DOS 1.4)	Modification u/s 30 is proposed to be sanctioned with following changes- Reservation of ROS 2.1 (Club/ Gymkhana) is proposed to be deleted and to be reserved for RR 1.5 Municipal Housing as shown on plan.	Refused to accord sanction, Proposal under Section 30 is reinstated.

कलम ३० नुसार सादर प्रस्ताव फेरबदल	PROPOSAL SUBMITTED U/S 30 SHOWN THUS	
कलम ३१(१) नुसार प्रसिध्द सारभूत स्वरूपाचे बदल / वगळलेला भाग	PUBLISHED EXCLUDED PART/SUBSTANTIAL MODIFICATION U/S. 31(1) SHOWN THUS	2
कलम ३१(१) नुसार मंजूर झालेले सारभूत स्वरूपाचे बदल (ई.पी.)	SANCTIONED SUBSTANTIAL MODIFICATION (EXCLUDED PORTION) U/S. 31(1) SHOWN THUS	

THIS PLAN IS TO BE READ WITH THE URBAN DEVELOPMENT **DEPARTMENT'S NOTIFICATION UNDER SECTION 31(1) OF THE** MAHARASHTRA REGIONAL AND TOWN PLANNING ACT, 1966 ISSUED VIDE NOTIFICATION NO.TPB-4317/629/CR-118(V)/ 2019/ UD-11, DATED- 17/09/2019.



**Deputy Secretary** Urban Development Dept\* Mantralaya, Mumbai - 32

DEPUTY DIRECTOR OF TOWN PLANNING

सुधारीत विकास योजना —२०३४ बृहन्मुंबई बृहन्मुंबई क्षेत्राच्या प्रारूप सुधारीत विकास योजना —२०३४ ला अंतिम मंजूरी देतांना शासनाने मंजूरीतून वगळलेल्या सारभूत स्वरूपाचे बदल ई.पी. संदर्भात महाराष्ट्र प्रादेशिक व नगर रचना अधिनियम, १९६६ चे कलम ३१(१)नुसार अधिसूचना क्र. टिपीबी. ४३१७/६२९/प्र.क्र.११८(V)/२०१९/नवि.११, दि. १७/०९/२०१९ अन्वये सारभूत स्वरूपाचे फेरबदलाचे मंजूरीनुसार भाग नकाशा.




WARD NO - GS

PART PLAN NO.- 30 /2019

REVISED DEVELOPMENT PLAN -2034 GREATER MUMBAI

PART PLAN OF EXCLUDED PORTION FROM SANCTION TO REVISED DEVELOPMENT PLAN -2034 FOR GREATER MUMBAI WHICH IS SANCTIONED BY GOVERNMENT UNDER SECTION 31(1) OF MAHARASHTRA REGIONAL AND TOWN PLANNING ACT, 1966 VIDE NOTIFICATION NO. TPB-4317/629/CR-118(V)/2019/UD-11, DATED 17/09/2019.

#### PLAN SHOWING EP NO.- EP- GS 42

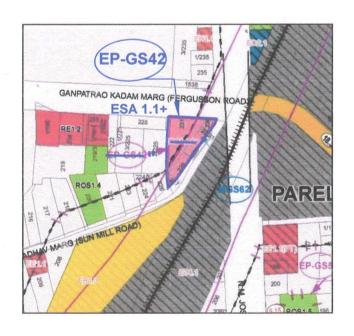

ई.पी. क्रमांक.	फेरबदल क्रमांक.	महाराष्ट्र प्रादेशिक व नगर रचना अधिनियम, १९६६ चे कलम २६ नुसार प्रसिध्द झालेल्या आराखडयातील प्रस्ताव.	महाराष्ट्र प्रादेशिक व नगर रचना अधिनियम, १९६६ चे कलम ३० नुसार सादर केलेल्या आराखडयातील प्रस्ताव.	महाराष्ट्र प्रादेशिक व नगर रचना अधिनियम, १९६६ चे कलम ३१(१) नुसार शासनाने प्रसिध्द केलेले सारभूत फेरबदल.	महाराष्ट्र प्रादेशिक व नगर रचना अधिनियम, १९६६ चे कलम ३१(१) अन्वये शासनाने मंजूर केलेले सारभूत फेरबदल.
EP No.	Modification No.	Proposal as per plan published under Section 26 of the M.R.&T.P. Act, 1966	Proposal as per plan submitted under Section 30 of the M.R.&T.P. Act, 1966	Substantial Modifications published by Government under Section 31(1) of the M.R.&T.P. Act, 1966	Substantial Modification Sanctioned by Government under Section 31(1) of M.R.&T.P.Act, 1966.
ई.पी. जीएस ४२	एम जीएस ४२	RSA 1.1 (खुले विक्री क्षेत्र असणारी महापालिका मंडई)	मंडई आणि निवासाचे आरक्षण बदलून महापालिका किरकोळ मंडई (DSA 1.1) + महापालिका कर्मचारी वसाहत (DR1.1)असे नामनिर्देशन दर्शविण्यात आले आहे.	कलम ३० अंतर्गत फेरबदल मंजूर करण्याचे प्रस्तावित आहे.	प्रस्तावित केल्यानुसार मंजूर.
EP- GS-42	MGS 62	RSA 1.1 (Municipal Market with vending Zone)	Reservation of Market & Housing (RSA 1.1+) is changed to designated Municipal Retail Market (DSA 1.1)+Municipal Staff Quarters (DR 1.1)	Modification u/s 30 is proposed tobe sanctioned.	Sanctioned as proposed.

कलम ३० नुसार सादर प्रस्ताव फेरबदल	PROPOSAL SUBMITTED U/S 30 SHOWN THUS	2
कलम ३१(१) नुसार प्रसिध्द सारभूत स्वरूपाचे बदल / वगळलेला भाग	PUBLISHED EXCLUDED PART/SUBSTANTIAL MODIFICATION U/S. 31(1) SHOWN THUS	
कलम ३१(१) नुसार दर्शविलेले मंजूर प्रस्ताव	SANCTIONED PROPOSAL U/S. 31(1) SHOWN THUS	
कलम ३१(१) नुसार मंजूर झालेले सारभूत स्वरूपाचे बदल (ई.पी.)	SANCTIONED SUBSTANTIAL MODIFICATION (EXCLUDED PORTION) U/S. 31(1) SHOWN THUS	

THIS PLAN IS TO BE READ WITH THE URBAN DEVELOPMENT DEPARTMENT'S NOTIFICATION UNDER SECTION 31(1) OF THE MAHARASHTRA REGIONAL AND TOWN PLANNING ACT, 1966 ISSUED VIDE NOTIFICATION NO.TPB-4317/629/CR-118(V)/ 2019/ UD-11, DATED- 17/09/2019.



**Urban Development Dept** Mantralaya, Mumbai - 32

सुधारीत विकास योजना —२०३४ बृहन्मुंबई बृहन्मुंबई क्षेत्राच्या प्रारूप सुधारीत विकास योजना —२०३४ ला अंतिम मंजूरी देतांना शासनाने मंजूरीतून वगळलेल्या सारभूत स्वरूपाचे बदल ई.पी. संदर्भात महाराष्ट्र प्रादेशिक व नगर रचना अधिनियम, १९६६ चे कल्म ३१(१)नुसार अधिसूचना क्र. टिपीबी. ४३१७/६२९/प्र.क्र.११८(V)/२०१९/नवि.११, दि. १७/०९/२०१९ अन्वये सारभूत स्वरूपाचे फेरबदलाचे मंजूरीनुसार भाग नकाशा.



SHEET NO - IC-18 WARD NO - GS

#### REVISED DEVELOPMENT PLAN -2034 GREATER MUMBAI

PART PLAN OF EXCLUDED PORTION FROM SANCTION TO REVISED DEVELOPMENT PLAN -2034 FOR GREATER MUMBAI WHICH IS SANCTIONED BY GOVERNMENT UNDER SECTION 31(1) OF MAHARASHTRA REGIONAL AND TOWN PLANNING ACT, 1966 VIDE NOTIFICATION NO. TPB-4317/629/CR-118(V)/2019/UD-11, DATED 17/09/2019.

#### PLAN SHOWING EP NO.- EP- GS 50



ई.पी. क्रमांक.	फेरबदल क्रमांक.	महाराष्ट्र प्रादेशिक व नगर रचना अधिनियम, १९६६ चे कलम २६ नुसार प्रसिध्द झालेल्या आराखडयातील प्रस्ताव.	महाराष्ट्र प्रादेशिक व नगर रचना अधिनियम, १९६६ चे कलम ३० नुसार सादर केलेल्या आराखडयातील प्रस्ताव.	महाराष्ट्र प्रादेशिक व नगर रचना अधिनियम, १९६६ चे कलम ३१(१) नुसार शासनाने प्रसिध्द केलेले सारभूत फेरबदल.	महाराष्ट्र प्रादेशिक व नगर रचना अधिनियम, १९६६ चे कलम ३१(१) अन्वये शासनाने मंजूर केलेले सारभूत फेरबदल.
EP No.	Modification No.	Proposal as per plan published under Section 26 of the M.R.&T.P. Act, 1966	Proposal as per plan submitted under Section 30 of the M.R.&T.P. Act, 1966	Substantial Modifications published by Government under Section 31(1) of the M.R.&T.P. Act, 1966	Substantial Modification Sanctioned by Government under Section 31(1) of M.R.&T.P.Act, 1966.
ई.पी. जीएस ५०	१३२	DPU 3.2 (पोलीस चौकी), DMS4.3 (मल उदंचन केंद्र)	PC: DPU 3.2 (पोलीस चौकी), PA: DPU 3.2 (पोलीस चौकी), हे नामनिर्देशन बदलून DMS4.3 (मल उदंचन केंद्र) दर्शविले.	कलम ३० अंतर्गत फेरबदल मंजूर करण्याचे प्रस्तावित आहे.	प्रस्तावित केल्यानुसार मंजूर
				4	
EP- GS-50	132	DPU 3.2 (Police Chowky) and DMS 4.3 (Sewage Pumping Station)	P.C. DPU 3.2 (Police Chowky) PA 132: Designation of DPU 3.2 (Police Chowky) is changed as Designation of DMS 4.3 (Sewage Pumping Station)	Modification u/s 30 is proposed to be sanctioned.	Sanctioned as proposed.

कलम ३० नुसार सादर प्रस्ताव फेरबदल	PROPOSAL SUBMITTED U/S 30 SHOWN THUS	
कलम ३१(१) नुसार प्रसिध्द सारभूत स्वरूपाचे बदल/वगळलेला भाग	PUBLISHED EXCLUDED PART/SUBSTANTIAL MODIFICATION U/S. 31(1) SHOWN THUS	2
कलम ३१(१) नुसार दर्शविलेले मंजूर प्रस्ताव	SANCTIONED PROPOSAL U/S. 31(1) SHOWN THUS	
कलम ३१(१) नुसार मंजूर झालेले सारभूत स्वरूपाचे बदल (ई.पी.)	SANCTIONED SUBSTANTIAL MODIFICATION (EXCLUDED PORTION) U/S. 31(1) SHOWN THUS	


THIS PLAN IS TO BE READ WITH THE URBAN DEVELOPMENT **DEPARTMENT'S NOTIFICATION UNDER SECTION 31(1) OF THE** MAHARASHTRA REGIONAL AND TOWN PLANNING ACT, 1966 ISSUED VIDE NOTIFICATION NO.TPB-4317/629/CR-118(V)/ 2019/ UD-11, DATED- 17/09/2019.



**Deputy Secretary** Urban Development Depth Mantralaya, Mumbai - 32

सुधारीत विकास योजना —२०३४ बृहन्मुंबई
बृहन्मुंबई क्षेत्राच्या प्रारूप सुधारीत विकास योजना —२०३४ ला अंतिम मंजूरी देतांना शासनाने मंजूरीतून वगळलेल्या सारभूत स्वरूपाचे बदल ई.पी. संदर्भात महाराष्ट्र प्रादेशिक व नगर रचना अधिनियम, १९६६ चे कल्म ३१(१)नुसार अधिसूचना क्र. टिपीबी. ४३१७/६२९/प्र.क्र.११८(V)/२०१९/नवि.११, दि. १७/०९/२०१९ अन्वये सारभूत स्वरूपांचे फेरबदलाचे मंजूरीनुसार भाग नकाशा.

## PLAN SHOWING EP NO.-**EP-GS 51**

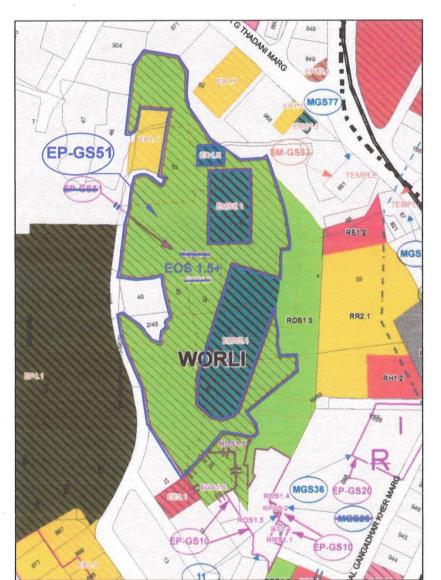

**REVISED DEVELOPMENT PLAN -2034 GREATER MUMBAI** PART PLAN OF EXCLUDED PORTION FROM SANCTION TO REVISED DEVELOPMENT PLAN -2034 FOR GREATER MUMBAI WHICH IS SANCTIONED BY GOVERNMENT UNDER SECTION 31(1) OF MAHARASHTRA REGIONAL AND TOWN PLANNING ACT, 1966 VIDE NOTIFICATION NO. TPB-4317/629/CR-118(V)/2019/UD-11, DATED 17/09/2019.


ई.पी. क्रमांक.	फेरबदल क्रमांक.	महाराष्ट्र प्रादेशिक व नगर रचना अधिनियम, १९६६ चे कलम २६ नुसार प्रसिध्द झालेल्या आराखडयातील प्रस्ताव.	महाराष्ट्र प्रादेशिक व नगर रचना अधिनियम, १९६६ चे कलम ३० नुसार सादर केलेल्या आराखडयातील प्रस्ताव.	महाराष्ट्र प्रादेशिक व नगर रचना अधिनियम, १९६६ चे कलम ३१(१) नुसार शासनाने प्रसिध्द केलेले सारभूत फेरबदल.	महाराष्ट्र प्रादेशिक व नगर रचना अधिनियम, १९६६ चे कलम ३१(१) अन्वये शासनाने मंजूर केलेले सारभूत फेरबदल.
EP No.	Modification No.	Proposal as per plan published under Section 26 of the M.R.&T.P. Act, 1966	Proposal as per plan submitted under Section 30 of the M.R.&T.P. Act, 1966	Substantial Modifications published by Government under Section 31(1) of the M.R.&T.P. Act, 1966	Substantial Modification Sanctioned by Government under Section 31(1) of M.R.&T.P.Act, 1966.
ई.पी. जीएस ५१		DOS1.5 (उद्यान / बाग)	DOS1.5 (उद्यान / बाग)	वरळी विभागाच्या भूकर क्रमांक५२(भाग), ५३,४१,४२,४३,४४,१/४,५(भाग),७(भाग), ४३(भाग),४०,९११,९१२,९१३,९१४,९१५, २०,३८९,९८२/ब,९३०(भाग),आणि३२या भूखंडावर उद्यान/बगीचा (EOS1.5) हे नामनिर्देशन+तरण तलाव (ROS2.2) हे आरक्षण नकाशावर दर्शविल्याप्रमाणे प्रस्तावित आहे.	प्रस्तावित केल्यानुसार मंजूर
EP- GS-51	-	DOS 1.5 (Designated as Garden/Park)	DOS 1.5 (Designated as Garden/Park)	New reservation of Garden/Park (EOS 1.5) + Swimming pool (ROS 2.2) is to be proposed as shown on plan bearing CS no. 52(pt),53,41,42,43,44,1/4,5(pt), 7(pt),43(pt),40,911,912,913,914, 915,20,389,982/B,930(pt),&32 of Worli Division.	Sanctioned as proposed.

कलम ३० नुसार सादर प्रस्ताव फेरबदल	PROPOSAL SUBMITTED U/S 30 SHOWN THUS	
कलम ३१(१) नुसार प्रसिध्द सारभूत स्वरूपाचे बदल / वगळलेला भाग	PUBLISHED EXCLUDED PART/SUBSTANTIAL MODIFICATION U/S. 31(1) SHOWN THUS	
कलम ३१(१) नुसार दर्शविलेले मंजूर प्रस्ताव	SANCTIONED PROPOSAL U/S. 31(1) SHOWN THUS	
कलम ३१(१) नुसार मंजूर झालेले सारभूत स्वरूपाचे बदल (ई.पी.)	SANCTIONED SUBSTANTIAL MODIFICATION (EXCLUDED PORTION) U/S. 31(1) SHOWN THUS	

THIS PLAN IS TO BE READ WITH THE URBAN DEVELOPMENT **DEPARTMENT'S NOTIFICATION UNDER SECTION 31(1) OF THE** MAHARASHTRA REGIONAL AND TOWN PLANNING ACT, 1966 ISSUED VIDE NOTIFICATION NO.TPB-4317/629/CR-118(V)/ 2019/ UD-11, DATED- 17/09/2019.



Deputy Secretary **Urban Development Deptt** Mantralaya, Mumbai - 32

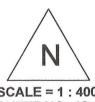

SCALE = 1:4000 SHEET NO - IC-20 WARD NO - GS

सुधारीत विकास योजना —२०३४ बृहन्मुंबई बृहन्मुंबई बृहन्मुंबई क्षेत्राच्या प्रारूप सुधारीत विकास योजना —२०३४ ला अंतिम मंजूरी देतांना शासनाने मंजूरीतून वगळलेल्या सारभूत स्वरूपाचे बदल ई.पी. संदर्भात महाराष्ट्र प्रादेशिक व नगर रचना अधिनियम, १९६६ चे कलम ३१(१)नुसार अधिसूचना क्र. टिपीबी. ४३१७/६२९/प्र.क्र.११८(V)/२०१९/नवि.११, दि. १७/०९/२०१९ अन्वये सारभूत स्वरूपाचे फेरबदलाचे मंजूरीनुसार भाग नकाशा.




WARD NO - HW

### REVISED DEVELOPMENT PLAN -2034 GREATER MUMBAI

PART PLAN OF EXCLUDED PORTION FROM SANCTION TO REVISED DEVELOPMENT PLAN -2034 FOR GREATER MUMBAI WHICH IS SANCTIONED BY GOVERNMENT UNDER SECTION 31(1) OF MAHARASHTRA REGIONAL AND TOWN PLANNING ACT, 1966 VIDE NOTIFICATION NO. TPB-4317/629/CR-118(V)/2019/UD-11, DATED 17/09/2019.

# PLAN SHOWING EP NO.- EP- HW 58

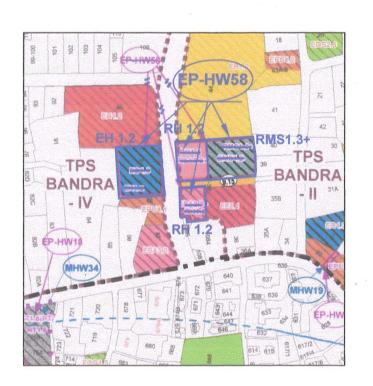

8	ई.पी. क्रमांक.	फेरबदल क्रमांक.	महाराष्ट्र प्रादेशिक व नगर रचना अधिनियम, १९६६ चे कलम २६ नुसार प्रसिध्द झालेल्या आराखडयातील प्रस्ताव.	महाराष्ट्र प्रादेशिक व नगर रचना अधिनियम, १९६६ चे कलम ३० नुसार सादर केलेल्या आराखडयातील प्रस्ताव.	महाराष्ट्र प्रादेशिक व नगर रचना अधिनियम, १९६६ चे कलम ३१(१) नुसार शासनाने प्रसिध्द केलेले सारभूत फेरबदल.	महाराष्ट्र प्रादेशिक व नगर रचना अधिनियम, १९६६ चे कलम ३१(१) अन्वये शासनाने मंजूर केलेले सारभूत फेरबदल.
		Modification No.	Proposal as per plan published under Section 26 of the M.R.&T.P. Act, 1966	Proposal as per plan submitted under Section 30 of the M.R.&T.P. Act, 1966	Substantial Modifications published by Government under Section 31(1) of the M.R.&T.P. Act, 1966	Substantial Modification Sanctioned by Government under Section 31(1) of M.R.&T.P.Act, 1966.
1	्रिपी. एच डब्लू (८		DO1.3 (महानगरपालिका कार्यालय) RSA5.2+ (नोकरदार मेहिलांकरिता बहुउद्येशीय गृहनिर्माण) DSA2.3+ (अनाथालय/ अनाथाश्रम)	DO1.3 (महानगरपालिका कार्यालय) RSA5.2+ (नोकरदार महिलांकरिता बहुउद्येशीय गृहनिर्माण) DSA2.3+ (अनाथालय/ अनाथाश्रम)	१.न.र.यो.बांद्रा ४,अंतीम भूखंड क्रमांक ८९ येथील EO 1.3 (महानगरपालिका कार्यालय)चे नामनिर्देशन वगळून EH 1.2 (महानगरपालिका रूग्णालय) या नामनिर्देशनामध्ये नकाशावर दर्शविल्याप्रमाणे समाविष्ट करण्याचे प्रस्तावित आहे. २.न.र.यो.बांद्रा २, अंतीम भूखंड क्रमांक ३५ (भाग) येथील RSA 5.2 चे आरक्षण वगळून RH 1.2 (महानगरपालिका रूग्णालय) या आरक्षणामध्ये नकाशावर दर्शविल्याप्रमाणे समाविष्ट करण्याचे प्रस्तावित आहे. ३.न.र.यो.बांद्रा ४,अंतीम भूखंड क्रमांक ३७-३८भाग येथील ESA 2.3(अनाथालय/अनाथाश्रम) चे नामनिर्देशन RH 1.2 (महानगरपालिका रूग्णालय)या आरक्षणामध्ये नकाशावर दर्शविल्याप्रमाणे समाविष्ट करण्याचे प्रस्तावित आहे. ४.न.र.यो.बांद्रा २, अंतीम भूखंड क्रमांक ३५ (भाग)येथील EMS 1.2 चे नामनिर्देशन वगळून RMS1.3 + RH 1.2(महानगरपालिका सुविधा+महानगरपालिका रूग्णालय) या आरक्षणामध्ये नकाशावर दर्शविल्याप्रमाणे समाविष्ट करण्याचे प्रस्तावित आहे.	प्रस्तावित केल्यानुसार मंजूर
	EP- HW58		DO 1.3 RSA 5.2+ DSA 2.3+	DO 1.3 RSA 5.2+ DSA 2.3+	<ol> <li>Designation of EO 1.3 shown on F.P.No. 89 TPS Bandra IV is proposed to be deleted and included in EH 1.2 Municipal Hospital as shown on plan.</li> <li>Reservation of RSA 5.2 shown on F.P. No. 35 pt TPS Bandra II is proposed to be deleted and included in RH 1.2 Municipal Hospital as shown on plan.</li> <li>Designation of ESA 2.3 shown on F.P.No. 37-38 pt TPS Bandra IV is proposed to be deleted and included in RH 1.2 Municipal Hospital as shown on plan.</li> <li>Designation of EMS 1.2 on FP No.35 pt TPS Bandra II is proposed to be deleted and included in RMS 1.3 + RH 1.2 Municipal Facilities + Municipal Hospital as shown on plan.</li> </ol>	Sanctioned as proposed.

कलम ३० नुसार सादर प्रस्ताव फेरबदल	PROPOSAL SUBMITTED U/S 30 SHOWN THUS	
कलम ३१(१) नुसार प्रसिध्द सारभूत स्वरूपाचे बदल / वगळलेला भाग	PUBLISHED EXCLUDED PART/SUBSTANTIAL MODIFICATION U/S. 31(1) SHOWN THUS	
कलम ३१(१) नुसार दर्शविलेले मंजूर प्रस्ताव	SANCTIONED PROPOSAL U/S. 31(1) SHOWN THUS	·
कलम ३१(१) नुसार मंजूर झालेले सारभूत स्वरूपाचे बदल (ई.पी.)	SANCTIONED SUBSTANTIAL MODIFICATION (EXCLUDED PORTION) U/S. 31(1) SHOWN THUS	

THIS PLAN IS TO BE READ WITH THE URBAN DEVELOPMENT DEPARTMENT'S NOTIFICATION UNDER SECTION 31(1) OF THE MAHARASHTRA REGIONAL AND TOWN PLANNING ACT, 1966 ISSUED VIDE NOTIFICATION NO.TPB-4317/629/CR-118(V)/ 2019/ UD-11, DATED- 17/09/2019.

Mantralaya, Mumbai - 32

PART PLAN NO.- 34/2019


SCALE = 1:4000 **SHEET NO-WS 16** WARD NO - KE

सुधारीत विकास योजना —२०३४ बृहन्मुंबई बृहन्मुंबई बृहन्मुंबई क्षेत्राच्या प्रारूप सुधारीत विकास योजना —२०३४ ला अंतिम मंजूरी देतांना शासनाने मंजूरीतून वगळलेल्या सारभूत स्वरूपाचे बदल ई.पी. संदर्भात महाराष्ट्र प्रादेशिक व नगर रचना अधिनियम, १९६६ चे कलम ३१(१)नुसार अधिसूचना क्र. टिपीबी. ४३१७/६२९/प्र.क्र.११८(v)/२०१९/नवि.११, दि.१७/०९/२०१९ अन्वये सारभूत स्वरूपाचे फेरबदलाचे मंजूरीनुसार भाग नकाशा.

## REVISED DEVELOPMENT PLAN -2034 GREATER MUMBAI

PART PLAN OF EXCLUDED PORTION FROM SANCTION TO REVISED DEVELOPMENT PLAN -2034 FOR GREATER MUMBAI WHICH IS SANCTIONED BY GOVERNMENT UNDER SECTION 31(1) OF MAHARASHTRA REGIONAL AND TOWN PLANNING ACT, 1966 VIDE NOTIFICATION NO. TPB-4317/629/CR-118(V)/2019/UD-11, DATED 17/09/2019.

#### PLAN SHOWING EP NO.- EP-KE 113

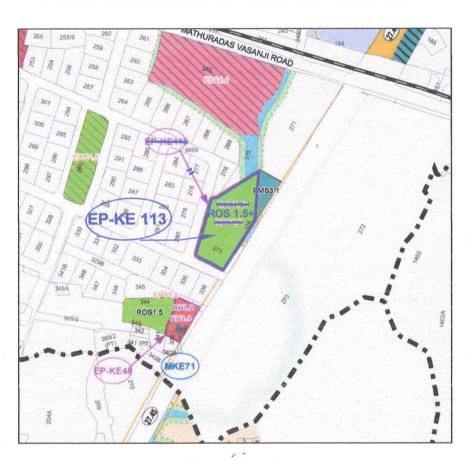

ई.पी. क्रमांक.	फेरबदल क्रमांक.	महाराष्ट्र प्रादेशिक व नगर रचना अधिनियम, १९६६ चे कलम २६ नुसार प्रसिध्द झालेल्या आराखडयातील प्रस्ताव.	महाराष्ट्र प्रादेशिक व नगर रचना अधिनियम, १९६६ चे कलम ३० नुसार सादर केलेल्या आराखडयातील प्रस्ताव.	महाराष्ट्र प्रादेशिक व नगर रचना अधिनियम, १९६६ चे कलम ३१(१) नुसार शासनाने प्रसिध्द केलेले सारभूत फेरबदल.	महाराष्ट्र प्रादेशिक व नगर रचना अधिनियम, १९६६ चे कलम ३१(१) अन्वये शासनाने मंजूर केलेले सारभूत फेरबदल.
EP No.	Modification No.	Proposal as per plan published under Section 26 of the M.R.&T.P. Act, 1966	Proposal as per plan submitted under Section 30 of the M.R.&T.P. Act, 1966	Substantial Modifications published by Government under Section 31(1) of the M.R.&T.P. Act, 1966	Substantial Modification Sanctioned by Government under Section 31(1) of M.R.&T.P.Act, 1966.
ई.पी. के.ई. ११३	<del></del>	ROS1.5 (उद्यान / बगीचा)	<b></b>	मौजे कोंडीविटा न.भू.क्र.२७३, २७४ वरील ROS1.5(उद्यान/बगीचा) मध्ये ROS2.2 (जलतरण तलाव)चे आरक्षण जोडण्यात आले आहे.	प्रस्तावित केल्यानुसार मंजूर
EP-KE 113		ROS1.5 (Garden/Park)	<u></u>	Reservation of ROS2.2 (Swimming Pool) is added to ROS1.5 (Garden/Park) on CTS No. 273, 274 of village Kondivata.	Sanctioned as proposed.

कलम ३० नुसार सादर प्रस्ताव फेरबदल	PROPOSAL SUBMITTED U/S 30 SHOWN THUS	
कलम ३१(१) नुसार प्रसिध्द सारभूत स्वरूपाचे बदल / वगळलेला भाग	PUBLISHED EXCLUDED PART/SUBSTANTIAL MODIFICATION U/S. 31(1) SHOWN THUS	
कलम ३१(१) नुसार दर्शविलेले मंजूर प्रस्ताव	SANCTIONED PROPOSAL U/S. 31(1) SHOWN THUS	
कलम ३१(१) नुसार मंजूर झालेले सारभूत स्वरूपाचे बदल (ई.पी.)	SANCTIONED SUBSTANTIAL MODIFICATION (EXCLUDED PORTION) U/S. 31(1) SHOWN THUS	

THIS PLAN IS TO BE READ WITH THE URBAN DEVELOPMENT DEPARTMENT'S NOTIFICATION UNDER SECTION 31(1) OF THE MAHARASHTRA REGIONAL AND TOWN PLANNING ACT, 1966 ISSUED VIDE NOTIFICATION NO.TPB-4317/629/CR-118(V)/2019/ UD-11, DATED- 17/09/2019.



Urban Development Deptt Mantralaya, Mumbai - 32

सुधारीत विकास योजना —२०३४ बृहन्मुंबई बृहन्मुंबई बृहन्मुंबई क्षेत्राच्या प्रारूप सुधारीत विकास योजना —२०३४ ला अंतिम मंजूरी देतांना शासनाने मंजूरीतून वगळलेल्या सारभूत स्वरूपाचे बदल ई.पी. संदर्भात महाराष्ट्र प्रादेशिक व नगर रचना अधिनियम, १९६६ चे कलम ३१(१)नुसार अधिसूचना क्र. टिपीबी. ४३१७/६२९/प्र.क्र.११८(V)/२०१९/नवि.११, दि. १७/०९/२०१९ अन्वये सारभूत स्वरूपाचे फेरबदलाचे मंजूरीनुसार भाग नकाशा.




SHEET NO - WS 28 WARD NO - KE

## REVISED DEVELOPMENT PLAN -2034 GREATER MUMBAI

PART PLAN OF EXCLUDED PORTION FROM SANCTION TO REVISED DEVELOPMENT PLAN -2034 FOR GREATER MUMBAI WHICH IS SANCTIONED BY GOVERNMENT UNDER SECTION 31(1) OF MAHARASHTRA REGIONAL AND TOWN PLANNING ACT, 1966 VIDE NOTIFICATION NO. TPB-4317/629/CR-118(V)/2019/UD-11, DATED 17/09/2019.

#### PLAN SHOWING EP NO.- EP- KE 74

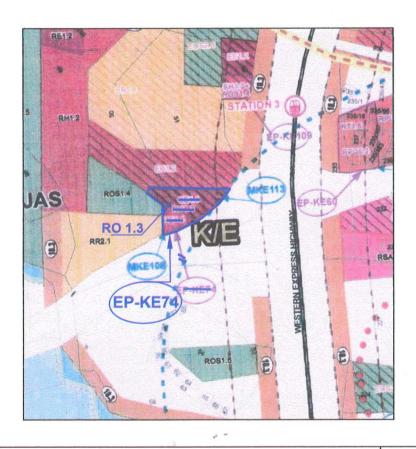

ई.पी. क्रमांक.	फेरबदल क्रमांक.	महाराष्ट्र प्रादेशिक व नगर रचना अधिनियम, १९६६ चे कलम २६ नुसार प्रसिध्द झालेल्या आराखडयातील प्रस्ताव.	महाराष्ट्र प्रादेशिक व नगर रचना अधिनियम, १९६६ चे कलम ३० नुसार सादर केलेल्या आराखडयातील प्रस्ताव.	महाराष्ट्र प्रादेशिक व नगर रचना अधिनियम, १९६६ चे कलम ३१(१) नुसार शासनाने प्रसिध्द केलेले सारभूत फेरबदल.	महाराष्ट्र प्रादेशिक व नगर रचना अधिनियम, १९६६ चे कलम ३१(१) अन्वये शासनाने मंजूर केलेले सारभूत फेरबदल.
EP No.	Modification No.	Proposal as per plan published under Section 26 of the M.R.&T.P. Act, 1966	Proposal as per plan submitted under Section 30 of the M.R.&T.P. Act, 1966	Substantial Modifications published by Government under Section 31(1) of the M.R.&T.P. Act, 1966	Substantial Modification Sanctioned by Government under Section 31(1) of M.R.&T.P.Act, 1966.
ई.पी. कई ७४	एम के १० एम केई ११३	DE1.1 (महानगरपालिका शाळा), RE1.1 (महानगरपालिका शाळा)	एम केई १०८: भुखंडावर आरओ १.३(अतिरिक्त प्रभाग कार्यालय) असे आरक्षण के/पूर्व प्रभागात दर्शविण्यातआले आहे. एमकेई—११३ २५) न.भू.क्र.५०,५१ मौजे मजास हा आरओ १.३(महानगरपालिका कार्यालय) या करीता आरक्षित करण्यात आलेला आहे.	कलम ३० अंतर्गत फेरबदल मंजूर करण्याचे प्रस्तावित आहे.	प्रस्तावित केल्यानुसार मंजूर
EP- KE 74	MKE 108 MKE 113	DE 1.1 (Municipal School), RE 1.1 (Municipal School)	MKE-108 Plot is reserved as RO 1.3 for additional ward office in K East. MKE-113 25) CTS Nos. 50 & 51 of village Majas - The plot is reserved for RO 1.3 (Municipal Office).	Modification U/s 30 is proposed to be sanctioned.	Sanctioned as proposed.

PROPOSAL SUBMITTED U/S 30 SHOWN THUS	
PUBLISHED EXCLUDED PART/SUBSTANTIAL MODIFICATION U/S. 31(1) SHOWN THUS	
SANCTIONED PROPOSAL U/S. 31(1) SHOWN THUS	
SANCTIONED SUBSTANTIAL MODIFICATION (EXCLUDED PORTION) U/S. 31(1) SHOWN THUS	
	PUBLISHED EXCLUDED PART/SUBSTANTIAL MODIFICATION U/S. 31(1) SHOWN THUS  SANCTIONED PROPOSAL U/S. 31(1) SHOWN THUS  SANCTIONED SUBSTANTIAL MODIFICATION (EXCLUDED

THIS PLAN IS TO BE READ WITH THE URBAN DEVELOPMENT **DEPARTMENT'S NOTIFICATION UNDER SECTION 31(1) OF THE** MAHARASHTRA REGIONAL AND TOWN PLANNING ACT, 1966 ISSUED VIDE NOTIFICATION NO.TPB-4317/629/CR-118(V)/ 2019/ UD-11, DATED- 17/09/2019.



**Urban Development Deptt** Mantralaya, Mumbai - 32

सुधारीत विकास योजना —२०३४ बृहन्मुंबई बृहन्मुंबई क्षेत्राच्या प्रारूप सुधारीत विकास योजना —२०३४ ला अंतिम मंजूरी देतांना शासनाने मंजूरीतून वगळलेल्या सारभूत स्वरूपाचे बदल ई.पी. संदर्भात महाराष्ट्र प्रादेशिक व नगर रचना अधिनियम, १९६६ चे कलम ३१(१)नुसार अधिसूचना क्र. टिपीबी. ४३१७/६२९/प्र.क्र.११८(V)/२०१९/नवि.११, दि. १७/०९/२०१९ अन्वये सारभूत स्वरूपांचे फेरबदलाचे मंजूरीनुसार भाग नकाशा.




SHEET NO - WS 16 WARD NO - KE

REVISED DEVELOPMENT PLAN -2034 GREATER MUMBAI

PART PLAN OF EXCLUDED PORTION FROM SANCTION TO REVISED DEVELOPMENT PLAN -2034 FOR GREATER MUMBAI WHICH IS SANCTIONED BY GOVERNMENT UNDER SECTION 31(1) OF MAHARASHTRA REGIONAL AND TOWN PLANNING ACT, 1966 VIDE NOTIFICATION NO. TPB-4317/629/CR-118(V)/2019/UD-11, DATED 17/09/2019.

#### PLAN SHOWING EP NO.- EP- KE 82

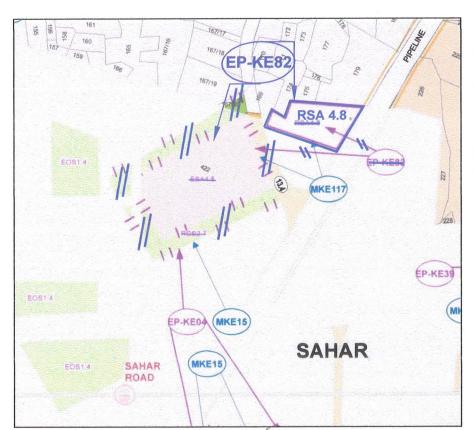

ई.पी. क्रमांक.	फेरबदल क्रमांक.	महाराष्ट्र प्रादेशिक व नगर रचना अधिनियम, १९६६ चे कलम २६ नुसार प्रसिध्द झालेल्या आराखडयातील प्रस्ताव.	महाराष्ट्र प्रादेशिक व नगर रचना अधिनियम, १९६६ चे कलम ३० नुसार सादर केलेल्या आराखडयातील प्रस्ताव.	महाराष्ट्र प्रादेशिक व नगर रचना अधिनियम, १९६६ चे कलम ३१(१) नुसार शासनाने प्रसिध्द केलेले सारभूत फेरबदल.	महाराष्ट्र प्रादेशिक व नगर रचना अधिनियम, १९६६ चे कलम ३१(१) अन्वये शासनाने मंजूर केलेले सारभूत फेरबदल.
EP No.	Modification No.	Proposal as per plan published under Section 26 of the M.R.&T.P. Act, 1966	Proposal as per plan submitted under Section 30 of the M.R.&T.P. Act, 1966	Substantial Modifications published by Government under Section 31(1) of the M.R.&T.P. Act, 1966	Substantial Modification Sanctioned by Government under Section 31(1) of M.R.&T.P.Act, 1966.
ई.पी. केई ८२	एम केई ११७	DSA4.5 (संमिश्र स्मशानभूमी) & ROS2.7 (हरित पटटा)	मंजूर पुनर्रचित आराखडा १९९१ मध्ये दाखविलेली नामनिर्देशीत स्मशानभूमी ही विशेष नियोजन प्राधिकरण -मुंबई आंतरराष्ट्रीय विमानतळ याचा भाग असल्यामुळे ती लगतच्या भूभागावर अदलाबदल करून,या स्थानी आता स्मशानभूमी असे आरक्षण (RSA 4.8)दाखविण्यात आले आहे.	कलम ३० अंतर्गत फेरबदल मंजूर करण्याचे प्रस्तावित आहे.	प्रस्तावित केल्यानुसार मंजूर
EP- KE 82	MKE 117	DSA 4.5 (Composite Cemetery) & ROS 2.7 (Green Belt)	Designated Cemetery in SRDP 1991 being part of SPA- Mumbai International Airport is exchanged on the adjoining plot. Hence, it is now shown as Reservation of RSA 4.8 (Cemetery).	Modification U/s 30 is proposed to be sanctioned.	Sanctioned as proposed.

कलम ३० नुसार सादर प्रस्ताव फेरबदल	PROPOSAL SUBMITTED U/S 30 SHOWN THUS	
कलम ३१(१) नुसार प्रसिध्द सारभूत स्वरूपाचे बदल/वगळलेला भाग	PUBLISHED EXCLUDED PART/SUBSTANTIAL MODIFICATION U/S. 31(1) SHOWN THUS	
कलम ३१(१) नुसार दर्शविलेले मंजूर प्रस्ताव	SANCTIONED PROPOSAL U/S. 31(1) SHOWN THUS	
कलम ३१(१) नुसार मंजूर झालेले सारभूत स्वरूपाचे बदल (ई.पी.)	SANCTIONED SUBSTANTIAL MODIFICATION (EXCLUDED PORTION) U/S. 31(1) SHOWN THUS	

THIS PLAN IS TO BE READ WITH THE URBAN DEVELOPMENT **DEPARTMENT'S NOTIFICATION UNDER SECTION 31(1) OF THE** MAHARASHTRA REGIONAL AND TOWN PLANNING ACT, 1966 ISSUED VIDE NOTIFICATION NO.TPB-4317/629/CR-118(V)/ 2019/ UD-11, DATED- 17/09/2019.



**Urban Development Depti** Mantralaya, Mumbai - 32

PART PLAN NO.- 37/2019

SCALE = 1:4000 SHEET NO -WS 18


WARD NO - KW

सुधारीत विकास योजना —२०३४ बृहन्मुंबई
बृहन्मुंबई क्षेत्राच्या प्रारूप सुधारीत विकास योजना —२०३४ ला अंतिम मंजूरी देतांना शासनाने मंजूरीतून वगळलेल्या सारभूत स्वरूपाचे बदल ई.पी. संदर्भात महाराष्ट्र प्रादेशिक व नगर रचना अधिनियम, १९६६ चे कलम ३१(१)नुसार अधिसूचना क्र. टिपीबी. ४३१७/६२९/प्र.क्र.११८(v)/२०१९/नवि.११, दि.१७/०९/२०१९ अन्वये सारभूत स्वरूपांचे फेरबदलाचे मंजूरीनुसार भाग नकाशा.

#### REVISED DEVELOPMENT PLAN -2034 GREATER MUMBAI

PART PLAN OF EXCLUDED PORTION FROM SANCTION TO REVISED DEVELOPMENT PLAN -2034 FOR GREATER MUMBAI WHICH IS SANCTIONED BY GOVERNMENT UNDER SECTION 31(1) OF MAHARASHTRA REGIONAL AND TOWN PLANNING ACT, 1966 VIDE NOTIFICATION NO. TPB-4317/629/CR-118(V)/2019/UD-11, DATED 17/09/2019.

#### PLAN SHOWING EP NO.- EP-KW 131

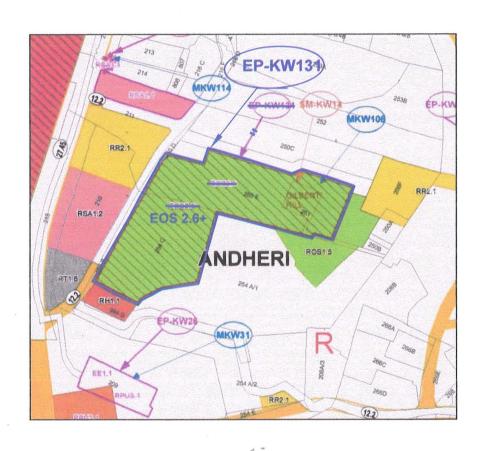

ई.पी. क्रमांक.	फेरबदल क्रमांक	महाराष्ट्र प्रादेशिक व नगर रचना अधिनियम, १९६६ चे कलम २६ नुसार प्रसिध्द झालेल्या आराखडयातील प्रस्ताव.	महाराष्ट्र प्रादेशिक व नगर रचना अधिनियम, १९६६ चे कलम ३० नुसार सादर केलेल्या आराखडयातील प्रस्ताव.	महाराष्ट्र प्रादेशिक व नगर रचना अधिनियम, १९६६ चे कलम ३१(१) नुसार शासनाने प्रसिध्द केलेले सारभूत फेरबदल.	महाराष्ट्र प्रादेशिक व नगर रचना अधिनियम, १९६६ चे कलम ३१(१) अन्वये शासनाने मंजूर केलेले सारभूत फेरबदल.
EP No.	Modification No.	Proposal as per plan published under Section 26 of the M.R.&T.P. Act, 1966	Proposal as per plan submitted under Section 30 of the M.R.&T.P. Act, 1966	Substantial Modifications published by Government under Section 31(1) of the M.R.&T.P. Act, 1966	Substantial Modification Sanctioned by Government under Section 31(1) of M.R.&T.P.Act, 1966.
ई.पी. क डब्लू १३१	एम एक्स ५९	DOS 2.6 (मनोरंजनाचे मैदान)	DOS 2.6 (मनोरंजनाचे मैदान)	ROS 2.2 (तरण तलाव) हे आरक्षण आराखडयावर दर्शविल्याप्रमाणे EOS 2.6 हया आरक्षणात जोडण्याचे प्रस्तावित केले आहे.	प्रस्तावित केल्यानुसार मंजूर
EP- KW 131	MX59	DOS 2.6 (Designated Recreation Ground)	DOS 2.6 (Designated Recreation Ground)	Reservation of ROS2.2 (Swimming Pool) is proposed to be added in EOS 2.6 as shown on plan.	Sanctioned as proposed.

कलम ३० नुसार सादर प्रस्ताव फेरबदल	PROPOSAL SUBMITTED U/S 30 SHOWN THUS	
कलम ३१(१) नुसार प्रसिध्द सारभूत स्वरूपाचे बदल / वगळलेला भाग	PUBLISHED EXCLUDED PART/SUBSTANTIAL MODIFICATION U/S. 31(1) SHOWN THUS	
कलम ३१(१) नुसार दर्शविलेले मंजूर प्रस्ताव	SANCTIONED PROPOSAL U/S. 31(1) SHOWN THUS	
कलम ३१(१) नुसार मंजूर झालेले सारभूत स्वरूपाचे बदल(ई.पी.)	SANCTIONED SUBSTANTIAL MODIFICATION (EXCLUDED PORTION) U/S. 31(1) SHOWN THUS	

THIS PLAN IS TO BE READ WITH THE URBAN DEVELOPMENT **DEPARTMENT'S NOTIFICATION UNDER SECTION 31(1) OF THE** MAHARASHTRA REGIONAL AND TOWN PLANNING ACT, 1966 ISSUED VIDE NOTIFICATION NO.TPB-4317/629/CR-118(V)/ 2019/ UD-11, DATED- 17/09/2019.



**Deputy Secretary** Urban Development Depa Mantralaya, Mumbai - 32

(U.N.LONDHE) **DEPUTY DIRECTOR OF TOWN PLANNING** GREATER MUMBAI

सुधारीत विकास योजना —२०३४ बृहन्मुंबई बृहन्मुंबई क्षेत्राच्या प्रारूप सुधारीत विकास योजना —२०३४ ला अंतिम मंजूरी देतांना शासनाने मंजूरीतून वगळलेल्या सारभूत स्वरूपाचे बदल ई.पी. संदर्भात महाराष्ट्र प्रादेशिक व नगर रचना अधिनियम, १९६६ चे कलम ३१(१)नुसार अधिसूचना क्र. टिपीबी. ४३१७/६२९/प्र.क्र.११८(v)/२०१९/नवि.११, दि.१७/०९/२०१९ अन्वये सारभूत स्वरूपांचे फेरबदलाचे मंजूरीनुसार भाग नकाशा.



WARD NO - ME

#### REVISED DEVELOPMENT PLAN -2034 GREATER MUMBAI

PART PLAN OF EXCLUDED PORTION FROM SANCTION TO REVISED DEVELOPMENT PLAN -2034 FOR GREATER MUMBAI WHICH IS SANCTIONED BY GOVERNMENT UNDER SECTION 31(1) OF MAHARASHTRA REGIONAL AND TOWN PLANNING ACT, 1966 VIDE NOTIFICATION NO. TPB-4317/629/CR-118(V)/2019/UD-11, DATED 17/09/2019.

#### PLAN SHOWING EP NO.- EP- ME 102



ई.पी. क्रमांक.	फेरबदल क्रमांक.	महाराष्ट्र प्रादेशिक व नगर रचना अधिनियम, १९६६ चे कलम २६ नुसार प्रसिध्द झालेल्या आराखडयातील प्रस्ताव.	महाराष्ट्र प्रादेशिक व नगर रचना अधिनियम, १९६६ चे कलम ३० नुसार सादर केलेल्या आराखडयातील प्रस्ताव.	महाराष्ट्र प्रादेशिक व नगर रचना अधिनियम, १९६६ चे कलम ३१-(१) नुसार शासनाने प्रसिध्द केलेले सारभूत फेरबदल.	महाराष्ट्र प्रादेशिक व नगर रचना अधिनियम, १९६६ चे कलम ३१(१) अन्वये शासनाने मंजूर केलेले सारभूत फेरबदल.
EP No.	Modification	Proposal as per plan published under Section 26 of the M.R.&T.P. Act, 1966	Proposal as per plan submitted under Section 30 of the M.R.&T.P. Act, 1966	Substantial Modifications published by Government under Section 31(1) of the M.R.&T.P. Act, 1966	Substantial Modification Sanctioned by Government under Section 31(1) of M.R.&T.P.Act, 1966.
ई.पी. एम.ई. १०२	<del></del>	DOS 2.6 (मनोरंजनाचे मैदान) (संख्या २),DH1.1 (महानगरपालिका दवाखाना/ आरोग्य केंद्र),DE 1.2 (प्राथमिक व माध्यमिक शाळा), विदयमान रस्ता (२),ROS1.4 (खेळाचे मैदान),DPU4.1 (डाकघर व तारघर)	(DOS 2.6) मनोरंजनाचे मैदान (संख्या २), (DH 1.1) महानगरपालिका दवाखाना/आरोग्य केंद्र, (ROS 1.4) खेळाचे मैदान, (DE 1.2) प्राथमिक व माध्यमिक शाळा, (DPU 4.1) डाकघर व तारघर, (DR 2.1) पुनर्वसन व पुनर्प्रस्थापन (संख्या ४), अस्तित्वातील रस्ते (संख्या २)	न.भू.क.१(भाग),मौजे देवनार येथे (EOS 2.6) मनोरंजनाचे मैदान (संख्या २), (EH 1.1) महानगरपालिका दवाखाना/आरोग्य केंद्र , (ROS 1.4) खेळाचे मैदान , (EE 1.2)प्राथमिक व माध्यमिक शाळा, (EPU 4.1) डाकघर व तारघर, (ER 2.1) पुनर्वसन व पुर्नप्रस्थापन (संख्या ४),च्या सोबत (ROS2.2) तरण तलावाचे आरक्षण दाखविण्यात आले आहे.	प्रस्तावित केल्यानुसार मंजूर.
EP- ME- 102		DOS 2.6 (2 nos), DH 1.1, ROS 1.4, DE 1.2, DPU 4.1, DR 2.1(4 no), Existing Road ( 2 no)	DOS 2.6 (2 nos), DH 1.1, ROS 1.4, DE 1.2, DPU 4.1, DR 2.1(4 no), Existing Road ( 2 no)	The reservation of ROS 2.2 (swimming pool) is proposed to be added with EOS 2.6 (2 nos), EH 1.1, ROS 1.4, EE 1.2, EPU 4.1, ER 2.1(4 no) on plot bearing CTS no.1 pt of village Deonar as shown on plan.	Sanctioned as proposed.

कलम ३० नुसार सादर प्रस्ताव फेरबदल	PROPOSAL SUBMITTED U/S 30 SHOWN THUS	
कलम ३१(१) नुसार प्रसिध्द सारभूत स्वरूपाचे बदल / वगळलेला भाग	PUBLISHED EXCLUDED PART/SUBSTANTIAL MODIFICATION U/S. 31(1) SHOWN THUS	
कलम ३१(१) नुसार दर्शविलेले मंजूर प्रस्ताव	SANCTIONED PROPOSAL U/S. 31(1) SHOWN THUS	
कलम ३१(१) नुसार मंजूर झालेले सारभूत स्वरूपाचे बदल(ई.पी.)	SANCTIONED SUBSTANTIAL MODIFICATION (EXCLUDED PORTION) U/S. 31(1) SHOWN THUS	

THIS PLAN IS TO BE READ WITH THE URBAN DEVELOPMENT **DEPARTMENT'S NOTIFICATION UNDER SECTION 31(1) OF THE** MAHARASHTRA REGIONAL AND TOWN PLANNING ACT, 1966 ISSUED VIDE NOTIFICATION NO.TPB-4317/629/CR-118(V)/2019/ UD-11, DATED- 17/09/2019.



**Urban Development Deptt** Mantralaya, Mumbai - 32

GREATER MUMBAI



सुधारीत विकास योजना —२०३४ बृहन्मुंबई बृहन्मुंबई बृहन्मुंबई क्षेत्राच्या प्रारूप सुधारीत विकास योजना —२०३४ ला अंतिम मंजूरी देतांना शासनाने मंजूरीतून वगळलेल्या सारभूत स्वरूपाचे बदल ई.पी. संदर्भात महाराष्ट्र प्रादेशिक व नगर रचना अधिनियम, १९६६ चे कलम ३१(१)नुसार अधिसूचना क्र. टिपीबी. ४३१७/६२९/प्र.क्र.११८(v)/२०१९/नवि.११, दि.१७/०९/२०१९ अन्वये सारभूत स्वरूपाचे फेरबदलाचे मंजूरीनुसार भाग नकाशा.

PART PLAN NO.- 38/2019

**SHEET NO - ES 17,18** WARD NO - ME

#### REVISED DEVELOPMENT PLAN -2034 GREATER MUMBAI


PART PLAN OF EXCLUDED PORTION FROM SANCTION TO REVISED DEVELOPMENT PLAN -2034 FOR GREATER MUMBAI WHICH IS SANCTIONED BY GOVERNMENT UNDER SECTION 31(1) OF MAHARASHTRA REGIONAL AND TOWN PLANNING ACT, 1966 VIDE NOTIFICATION NO. TPB-4317/629/CR-118(V)/2019/UD-11, DATED 17/09/2019.

			~		
ई.पी. क्रमांक.	फेरबदल क्रमांक.	महाराष्ट्र प्रादेशिक व नगर रचना अधिनियम, १९६६ चे कलम २६ नुसार प्रसिध्द झालेल्या आराखडयातील प्रस्ताव.	महाराष्ट्र प्रादेशिक व नगर रचना अधिनियम, १९६६ चे कलम ३० नुसार सादर केलेल्या आराखडयातील प्रस्ताव.	महाराष्ट्र प्रादेशिक व नगर रचना अधिनियम, १९६६ चे कलम ३१(१) नुसार शासनाने प्रसिध्द केलेले सारभूत फेरबदल.	महाराष्ट्र प्रादेशिक व नगर रचना अधिनियम, १९६६ चे कलम ३१(१) अन्वये शासनाने मंजूर केलेले सारभूत फेरबदल.
EP No.	Modification No.	Proposal as per plan published under Section 26 of the M.R.&T.P. Act, 1966	Proposal as per plan submitted under Section 30 of the M.R.&T.P. Act, 1966	Substantial Modifications published by Government under Section 31(1) of the M.R.&T.P. Act, 1966	Substantial Modification Sanctioned by Government under Section 31(1) of M.R.&T.P.Act, 1966.
ई.पी. एमई. ३७	एमएमई.४३	२३.८० मीटरचे प्रस्तावित रस्ता रूंदीकरण	२३.८० मी. रस्ताचे चे रूंदीकरण बदलून १८.३० मी दर्शविले आहे.	कलम ३० अंतर्गत फेरबदल मंजूर करण्याचे प्रस्तावित आहे.	प्रस्तावित केल्यानुसार मंजूर
EP- ME- 37	MME43	23.80m Proposed Road Widening	The 23.80 m road widening is changed to 18.30m road widening.	Modification u/s 30 is proposed to be sanctioned as shown on plan.	Sanctioned as proposed.

THIS PLAN IS TO BE READ WITH THE URBAN DEVELOPMENT DEPARTMENT'S NOTIFICATION UNDER SECTION 31(1) OF THE MAHARASHTRA REGIONAL AND TOWN PLANNING ACT, 1966 ISSUED VIDE NOTIFICATION NO.TPB-4317/629/CR-118(V)/ 2019/UD-11, DATED- 17/09/2019.



Mantralaya, Mumbai - 32

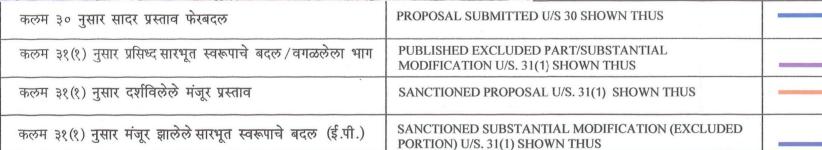

सुधारीत विकास योजना —२०३४ बृहन्मुंबई बृहन्मुंबई बृहन्मुंबई क्षेत्राच्या प्रारूप सुधारीत विकास योजना —२०३४ ला अंतिम मंजूरी देतांना शासनाने मंजूरीतून वगळलेल्या सारभूत स्वरूपाचे बदल ई.पी. संदर्भात महाराष्ट्र प्रादेशिक व नगर रचना अधिनियम, १९६६ चे कलम ३१(१)नुसार अधिसूचना क्र. टिपीबी. ४३१७/६२९/प्र.क्र.११८(v)/२०१९/नवि.११, दि.१७/०९/२०१९ अन्वये सारभूत स्वरूपांचे फेरबदलाचे मंजूरीनुसार भाग नकाशा.



SHEET NO - ES 17 WARD NO - ME

#### REVISED DEVELOPMENT PLAN -2034 GREATER MUMBAI

PART PLAN OF EXCLUDED PORTION FROM SANCTION TO REVISED DEVELOPMENT PLAN -2034 FOR GREATER MUMBAI WHICH IS SANCTIONED BY GOVERNMENT UNDER SECTION 31(1) OF MAHARASHTRA REGIONAL AND TOWN PLANNING ACT, 1966 VIDE NOTIFICATION NO. TPB-4317/629/CR-118(V)/2019/UD-11, DATED 17/09/2019.

#### PLAN SHOWING EP NO.- EP- ME 83



ई.पी. क्रमांक.	फेरबदल क्रमांक.	महाराष्ट्र प्रादेशिक व नगर रचना अधिनियम, १९६६ चे कलम २६ नुसार प्रसिध्द झालेल्या आराखडयातील प्रस्ताव.	महाराष्ट्र प्रादेशिक व नगर रचना अधिनियम, १९६६ चे कलम ३० नुसार सादर केलेल्या आराखडयातील प्रस्ताव.	महाराष्ट्र प्रादेशिक व नगर रचना अधिनियम, १९६६ चे कलम ३१(१) नुसार शासनाने प्रसिध्द केलेले सारभूत फेरबदल.	महाराष्ट्र प्रादेशिक व नगर रचना अधिनियम, १९६६ चे कलम ३१(१) अन्वये शासनाने मंजूर केलेले सारभूत फेरबदल.
EP No.	Modification No.	Proposal as per plan published under Section 26 of the M.R.&T.P. Act, 1966	Proposal as per plan submitted under Section 30 of the M.R.&T.P. Act, 1966	Substantial Modifications published by Government under Section 31(1) of the M.R.&T.P. Act, 1966	Substantial Modification Sanctioned by Government under Section 31(1) of M.R.&T.P.Act, 1966.
ई.पी. एमई. ८३	एमएमई.९०	RE1.1 (महापालिका शाळा)	न.भू.क्र. ३०६,३०७ आणि ३०८ मौजे देवनार वर असलेले महापालिका शाळा (RE1.1) चे आरक्षणामध्ये फेरबदल करून (RH1.2) रूग्णालयाचे आरक्षण दाखविण्यात आले आहे.	कलम ३० अंतर्गत फेरबदल मंजूर करण्याचे प्रस्तावित आहे.	प्रस्तावित केल्यानुसार मंजूर
EP- ME- 83	MME90	RE1.1 (Municipal school)- Municipal school	The reservation of RE 1.1 (Municipal School) on plot bearing cts no. 306, 307 & 308 is changed to reservation of RH1.2 (Hospital).	Modification u/s 30 is proposed to be sanctioned as shown on plan.	Sanctioned as proposed.

कलम ३० नुसार सादर प्रस्ताव फेरबदल	PROPOSAL SUBMITTED U/S 30 SHOWN THUS	
कलम ३१(१) नुसार प्रसिध्द सारभूत स्वरूपाचे बदल / वगळलेला भाग	PUBLISHED EXCLUDED PART/SUBSTANTIAL MODIFICATION U/S. 31(1) SHOWN THUS	
कलम ३१(१) नुसार दर्शविलेले मंजूर प्रस्ताव	SANCTIONED PROPOSAL U/S. 31(1) SHOWN THUS	
कलम ३१(१) नुसार मंजूर झालेले सारभूत स्वरूपाचे बदल (ई.पी.)	SANCTIONED SUBSTANTIAL MODIFICATION (EXCLUDED PORTION) U/S. 31(1) SHOWN THUS	

THIS PLAN IS TO BE READ WITH THE URBAN DEVELOPMENT DEPARTMENT'S NOTIFICATION UNDER SECTION 31(1) OF THE MAHARASHTRA REGIONAL AND TOWN PLANNING ACT, 1966 ISSUED VIDE NOTIFICATION NO.TPB-4317/629/CR-118(V)/2019/ UD-11, DATED- 17/09/2019.



**Deputy Secretary Urban** Development Deptt Mantralaya, Mumbai - 32

सुधारीत विकास योजना —२०३४ बृहन्मुंबई बृहन्मुंबई क्षेत्राच्या प्रारूप सुधारीत विकास योजना —२०३४ ला अंतिम मंजूरी देतांना शासनाने मंजूरीतून वगळलेल्या सारभूत स्वरूपाचे बदल ई.पी. संदर्भात महाराष्ट्र प्रादेशिक व नगर रचना अधिनियम, १९६६ चे कलम ३१(१)नुसार अधिसूचना क्र. टिपीबी. ४३१७/६२९/प्र.क्र.११८(v)/२०१९/नवि.११, दि.१७/०९/२०१९ अन्वये सारभूत स्वरूपाचे फेरबदलाचे मंजूरीनुसार भाग नकाशा.

PART PLAN NO.- 42/2019



SHEET NO - WS 43 WARD NO - PN

#### REVISED DEVELOPMENT PLAN -2034 GREATER MUMBAI

PART PLAN OF EXCLUDED PORTION FROM SANCTION TO REVISED DEVELOPMENT PLAN -2034 FOR GREATER MUMBAI WHICH IS SANCTIONED BY GOVERNMENT UNDER SECTION 31(1) OF MAHARASHTRA REGIONAL AND TOWN PLANNING ACT, 1966 VIDE NOTIFICATION NO. TPB-4317/629/CR-118(V)/2019/UD-11, DATED 17/09/2019.

#### PLAN SHOWING EP NO.- EP- PN 132



ई.पी. क्रमांक.	फेरबदल क्रमांक.	महाराष्ट्र प्रादेशिक व नगर रचना अधिनियम, १९६६ चे कलम २६ नुसार प्रसिध्द झालेल्या आराखडयातील प्रस्ताव.	महाराष्ट्र प्रादेशिक व नगर रचना अधिनियम, १९६६ चे कलम ३० नुसार सादर केलेल्या आराखडयातील प्रस्ताव.	महाराष्ट्र प्रादेशिक व नगर रचना अधिनियम, १९६६ चे कलम ३१(१) नुसार शासनाने प्रसिध्द केलेले सारभूत फेरबदल.	महाराष्ट्र प्रादेशिक व नगर रचना अधिनियम, १९६६ चे कलम ३१(१) अन्वये शासनाने मंजूर केलेले सारभूत फेरबदल.
EP No.	Modification No.	Proposal as per plan published under Section 26 of the M.R.&T.P. Act, 1966	Proposal as per plan submitted under Section 30 of the M.R.&T.P. Act, 1966	Substantial Modifications published by Government under Section 31(1) of the M.R.&T.P. Act, 1966	Substantial Modification Sanctioned by Government under Section 31(1) of M.R.&T.P.Act, 1966.
ई.पी. पीएन १३२		क्रिडांगण (डीओएस १.४)	क्रिडांगण (डीओएस १.४)	मौजे मालाड पश्चिम न.भू.क. ७५४,७५५,७५६अ,७५६ब, ७५६क,७६१,७६१/१ब, ७५५ या भूखंडावर खेळाच्या मैदानाच्या नामनिर्देशनासह जलतरण तलावाचे नविन आरक्षण आर.ओ.एस.२.२ दर्शविण्यात येत आहे.	प्रस्तावित केल्यानुसार मंजूर.
EP-PN 132		Play Ground (DOS 1.4)	Play Ground (DOS 1.4)	New Reservation of Swimming Pool (ROS2.2) is to be shown along with designation of Playground (EOS1.4) on CTS no 754, 755, 756A, 756B, 756C, 761, 761/1B & 755 of village Malad West	Sanctioned as proposed.

कलम ३० नुसार सादर प्रस्ताव फेरबदल	PROPOSAL SUBMITTED U/S 30 SHOWN THUS	
कलम ३१(१) नुसार प्रसिध्द सारभूत स्वरूपाचे बदल/वगळलेला भाग	PUBLISHED EXCLUDED PART/SUBSTANTIAL MODIFICATION U/S. 31(1) SHOWN THUS	
कलम ३१(१) नुसार दर्शविलेले मंजूर प्रस्ताव	SANCTIONED PROPOSAL U/S. 31(1) SHOWN THUS	Management
कलम ३१(१) नुसार मंजूर झालेले सारभूत स्वरूपाचे बदल (ई.पी.)	SANCTIONED SUBSTANTIAL MODIFICATION (EXCLUDED PORTION) U/S. 31(1) SHOWN THUS	

THIS PLAN IS TO BE READ WITH THE URBAN DEVELOPMENT **DEPARTMENT'S NOTIFICATION UNDER SECTION 31(1) OF THE** MAHARASHTRA REGIONAL AND TOWN PLANNING ACT, 1966 ISSUED VIDE NOTIFICATION NO.TPB-4317/629/CR-118(V)/2019/ UD-11, DATED- 17/09/2019.



Deputy Secretary Urban Development Dept Mantralaya, Mumbai - 32

सुधारीत विकास योजना —२०३४ बृहन्मुंबई बृहन्मुंबई क्षेत्राच्या प्रारूप सुधारीत विकास योजना —२०३४ ला अंतिम मंजूरी देतांना शासनाने मंजूरीतून वगळलेल्या सारभूत स्वरूपाचे बदल ई.पी. संदर्भात महाराष्ट्र प्रादेशिक व नगर रचना अधिनियम, १९६६ चे कलम ३१(१)नुसार अधिसूचना क्र. टिपीबी. ४३१७/६२९/प्र.क्र.११८(v)/२०१९/नवि.११, दि.१७/०९/२०१९ अन्वये सारभूत स्वरूपाचे फेरबदलाचे मंजूरीनुसार भाग नकाशा.

PART PLAN NO.- 41/2019




SHEET NO - WS 47 WARD NO - PN

#### REVISED DEVELOPMENT PLAN -2034 GREATER MUMBAI

PART PLAN OF EXCLUDED PORTION FROM SANCTION TO REVISED DEVELOPMENT PLAN -2034 FOR GREATER MUMBAI WHICH IS SANCTIONED BY GOVERNMENT UNDER SECTION 31(1) OF MAHARASHTRA REGIONAL AND TOWN PLANNING ACT, 1966 VIDE NOTIFICATION NO. TPB-4317/629/CR-118(V)/2019/UD-11, DATED 17/09/2019.

#### PLAN SHOWING EP NO.- EP- PN 72

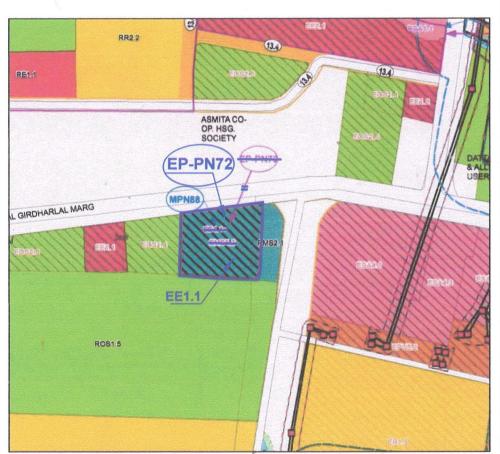

ई.पी. क्रमांक.	फेरबदल क्रमांक.	महाराष्ट्र प्रादेशिक व नगर रचना अधिनियम, १९६६ चे कलम २६ नुसार प्रसिध्द झालेल्या आराखडयातील प्रस्ताव.	महाराष्ट्र प्रादेशिक व नगर रचना अधिनियम, १९६६ चे कलम ३० नुसार सादर केलेल्या आराखडयातील प्रस्ताव.	महाराष्ट्र प्रादेशिक व नगर रचना अधिनियम, १९६६ चे कलम ३१(१) नुसार शासनाने प्रसिध्द केलेले सारभूत फेरबदल.	महाराष्ट्र प्रादेशिक व नगर रचना अधिनियम, १९६६ चे कलम ३१(१) अन्वये शासनाने मंजूर केलेले सारभूत फेरबदल.
EP No.	Modification No.	Proposal as per plan published under Section 26 of the M.R.&T.P. Act, 1966	Proposal as per plan submitted under Section 30 of the M.R.&T.P. Act, 1966	Substantial Modifications published by Government under Section 31(1) of the M.R.&T.P. Act, 1966	Substantial Modification Sanctioned by Government under Section 31(1) of M.R.&T.P.Act, 1966.
ई.पी. पी.एन. ७२	एम.पी. एन. ८८	जल उदंचन केंद्र (डीएमएस५.२)	जल उदंचन केंद्र (डीएमएस ५.२)नामनिर्देशन बदलून महानगरपालिकेच्या शाळेकरीता (डीई १.१) नामनिर्देशन केले व जल उदंचन केंद्र (आर.एम.एस. ५.२)हे आरक्षण जोडण्यातआले.	कलम ३० अंतर्गत फेरबदल मंजूर करण्याचे प्रस्तावित आहे	प्रस्तावित केल्याप्रमाणे खालील सुधारणांसह मंजूर. जल उदंचन केंद (EMS 5.2) हे पुर्ण नामनिर्देशन बदलून महानगरपालिका शाळा (EE1.1) हे नामनिर्देशन करण्यात आले.
EP- PN 72	MPN 88	PUMP ROOM (DMS5.2)	The designation of Water Pumping Station (DMS5.2) is changed to designation of Municipal School (DE1.1)+ reservation of Water Pumping Station (RMS5.2).	Modification u/s 30 is proposed to be sanctioned	Sanctioned with following changes. The entire designation of water pumping station (EMS 5.2) is changed to designation of Municipal School(EE1.1)

कलम ३० नुसार सादर प्रस्ताव फेरबदल	PROPOSAL SUBMITTED U/S 30 SHOWN THUS	
कलम ३१(१) नुसार प्रसिध्द सारभूत स्वरूपाचे बदल / वगळलेला भाग	PUBLISHED EXCLUDED PART/SUBSTANTIAL MODIFICATION U/S. 31(1) SHOWN THUS	/
कलम ३१(१) नुसार दर्शविलेले मंजूर प्रस्ताव	SANCTIONED PROPOSAL U/S. 31(1) SHOWN THUS	
कलम ३१(१) नुसार मंजूर झालेले सारभूत स्वरूपाचे बदल(ई.पी.)	SANCTIONED SUBSTANTIAL MODIFICATION (EXCLUDED PORTION) U/S. 31(1) SHOWN THUS	

THIS PLAN IS TO BE READ WITH THE URBAN DEVELOPMENT **DEPARTMENT'S NOTIFICATION UNDER SECTION 31(1) OF THE** MAHARASHTRA REGIONAL AND TOWN PLANNING ACT, 1966 ISSUED VIDE NOTIFICATION NO.TPB-4317/629/CR-118(V)/ 2019/ UD-11, DATED- 17/09/2019.



Deputy Secretary Urban Development Depti Mantralaya, Mumbai - 32



PART PLAN NO.- 43 /2019

N.

SCALE = 1:4000 SHEET NO - WS 73 WARD NO - RN

सुधारीत विकास योजना —२०३४ बृहन्मुंबई बृहन्मुंबई क्षेत्राच्या प्रारूप सुधारीत विकास योजना —२०३४ ला अंतिम मंजूरी देतांना शासनाने मंजूरीतून वगळलेल्या सारभूत स्वरूपाचे बदल ई.पी. संदर्भात महाराष्ट्र प्रादेशिक व नगर रचना अधिनियम, १९६६ चे कलम ३१(१)नुसार अधिसूचना क्र. टिपीबी. ४३१७/६२९/प्र.क्र.११८(v)/२०१९/नवि.११, दि.१७/०९/२०१९ अन्वये सारभूत

#### REVISED DEVELOPMENT PLAN -2034 GREATER MUMBAI

PART PLAN OF EXCLUDED PORTION FROM SANCTION TO REVISED DEVELOPMENT PLAN -2034 FOR GREATER MUMBAI WHICH IS SANCTIONED BY GOVERNMENT UNDER SECTION 31(1) OF MAHARASHTRA REGIONAL AND TOWN PLANNING ACT, 1966 VIDE NOTIFICATION NO. TPB-4317/629/CR-118(V)/2019/UD-11, DATED 17/09/2019.

#### PLAN SHOWING EP NO.- EP-RN 79

स्वरूपांचे फेरबदलाचे मंजूरीनुसार भाग नकाशा.



ई.पी. क्रमांक.	फेरबदल क्रमांक.	महाराष्ट्र प्रादेशिक व नगर रचना अधिनियम, १९६६ चे कलम २६ नुसार प्रसिध्द झालेल्या आराखडयातील प्रस्ताव.	महाराष्ट्र प्रादेशिक व नगर रचना अधिनियम, १९६६ चे कलम ३० नुसार सादर केलेल्या आराखडयातील प्रस्ताव.	महाराष्ट्र प्रादेशिक व नगर रचना अधिनियम, १९६६ चे कलम ३१(१) नुसार शासनाने प्रसिध्द केलेले सारभूत फेरबदल.	महाराष्ट्र प्रादेशिक व नगर रचना अधिनियम, १९६६ चे कलम ३१(१) अन्वये शासनाने मंजूर केलेले सारभूत फेरबदल.
EP No.	Modification No.	Proposal as per plan published under Section 26 of the M.R.&T.P. Act, 1966	Proposal as per plan submitted under Section 30 of the M.R.&T.P. Act, 1966	Substantial Modifications published by Government under Section 31(1) of the M.R.&T.P. Act, 1966	Substantial Modification Sanctioned by Government under Section 31(1) of M.R.&T.P.Act, 1966.
ई.पी. आर एन ७९	<del>-</del> -	DOS2.6 (मनोरंजनाचे मैदान)	DOS2.6 (मनोरंजनाचे मैदान)	मौजे दहिसर येथील न.भू.क.१०१/ब/ १ या भूखंडावर जलतरण तलाव (ROS 2.2) हे नवीन आरक्षण आधीच्या मनोरंजनाचे मैदान (EOS 2.6) या नामनिर्देशनामध्ये जोडून नकाशावर दर्शविल्याप्रमाणे प्रस्तावित केले.	प्रस्तावित केल्यानुसार मंजूर.
EP- RN 79		DOS2.6 (Recreation Ground)	DOS2.6 (Recreation Ground)	New reservation of (ROS 2.2) Swimming pool is to be added to Designation of (EOS 2.6) Recreation Ground on plot bearing CTS no. 101/B/1 of Dahisar village as shown on plan	Sanctioned as proposed.

कलम ३० नुसार सादर प्रस्ताव फेरबदल	PROPOSAL SUBMITTED U/S 30 SHOWN THUS	
कलम ३१(१) नुसार प्रसिध्द सारभूत स्वरूपाचे बदल / वगळलेला भाग	PUBLISHED EXCLUDED PART/SUBSTANTIAL MODIFICATION U/S. 31(1) SHOWN THUS	
कलम ३१(१) नुसार दर्शविलेले मंजूर प्रस्ताव	SANCTIONED PROPOSAL U/S. 31(1) SHOWN THUS	
कलम ३१(१) नुसार मंजूर झालेले सारभूत स्वरूपाचे बदल (ई.पी.)	SANCTIONED SUBSTANTIAL MODIFICATION (EXCLUDED PORTION) U/S. 31(1) SHOWN THUS	

THIS PLAN IS TO BE READ WITH THE URBAN DEVELOPMENT DEPARTMENT'S NOTIFICATION UNDER SECTION 31(1) OF THE MAHARASHTRA REGIONAL AND TOWN PLANNING ACT, 1966 ISSUED VIDE NOTIFICATION NO.TPB-4317/629/CR-118(V)/ 2019/ UD-11, DATED- 17/09/2019.



Deputy Secretary Urban Development Dept\* Mantralaya, Mumbai - 32

DEPUTY DIRECTOR OF TOWN PLANNING
GREATER MUMBAI

188

PART PLAN NO.- 44/2019

सुधारीत विकास योजना —२०३४ बृहन्मुंबई बृहन्मुंबई बृहन्मुंबई क्षेत्राच्या प्रारूप सुधारीत विकास योजना —२०३४ ला अंतिम मंजूरी देतांना शासनाने मंजूरीतून वगळलेल्या सारभूत स्वरूपाचे बदल ई.पी. संदर्भात महाराष्ट्र प्रादेशिक व नगर रचना अधिनियम, १९६६ चे कलम ३१(१)नुसार अधिसूचना क्र. टिपीबी. ४३१७/६२९/प्र.क्र.११८(v)/२०१९/नवि.११, दि.१७/०९/२०१९ अन्वये सारभूत स्वरूपाचे फेरबदलाचे मंजूरीनुसार भाग नकाशा.



#### REVISED DEVELOPMENT PLAN -2034 GREATER MUMBAI

PART PLAN OF EXCLUDED PORTION FROM SANCTION TO REVISED DEVELOPMENT PLAN -2034 FOR GREATER MUMBAI WHICH IS SANCTIONED BY GOVERNMENT UNDER SECTION 31(1) OF MAHARASHTRA REGIONAL AND TOWN PLANNING ACT, 1966 VIDE NOTIFICATION NO. TPB-4317/629/CR-118(V)/2019/UD-11, DATED 17/09/2019.

## PLAN SHOWING EP NO.- EP-RS 13



ई.पी. क्रमांक.	फेरबदल क्रमांक.	महाराष्ट्र प्रादेशिक व नगर रचना अधिनियम, १९६६ चे कलम २६ नुसार प्रसिध्द झालेल्या आराखडयातील प्रस्ताव.	महाराष्ट्र प्रादेशिक व नगर रचना अधिनियम, १९६६ चे कलम ३० नुसार सादर केलेल्या आराखडयातील प्रस्ताव.	महाराष्ट्र प्रादेशिक व नगर रचना अधिनियम, १९६६ चे कलम ३१(१) नुसार शासनाने प्रसिध्द केलेले सारभूत फेरबदल.	महाराष्ट्र प्रादेशिक व नगर रचना अधिनियम, १९६६ चे कलम ३१(१) अन्वये शासनाने मंजूर केलेले सारभूत फेरबदल.
EP No.	Modification No.	Proposal as per plan published under Section 26 of the M.R.&T.P. Act, 1966	Proposal as per plan submitted under Section 30 of the M.R.&T.P. Act, 1966	Substantial Modifications published by Government under Section 31(1) of the M.R.&T.P. Act, 1966	Substantial Modification Sanctioned by Government under Section 31(1) of M.R.&T.P.Act, 1966.
ई.पी. आर. एस. १३	एम.आर. एस.२३	रहिवासी क्षेत्र	क्रिडांगण (आर.ओ.एस.१.४) आरक्षण पूर्ववत करण्यात आले.	पुढील बदलांसह कलम ३० अंतर्गत फेरबदल मंजूर करण्याचे प्रस्तावित आहे. आर.ओ.एस.१.४ या आरक्षणाचा काही भाग वगळून नकाशावर दाखविल्याप्रमाणे आर.ई.१.१ (महानगरपालिका शाळा)हे आरक्षण प्रस्तावित केलं आहे.	प्रस्तावित केल्यानुसार मंजूर.
EP- RS 13	MRS 23	R ZONE	ROS 1.4 (Play Ground) is retained	Modification u/s 30 is proposed to be sanctioned with following changes: Reservation of RE 1.1 (Municipal Primary School) is to be proposed by deleting part area of ROS1.4 as shown on plan.	Sanctioned as proposed.

कलम ३० नुसार सादर प्रस्ताव फेरबदल	PROPOSAL SUBMITTED U/S 30 SHOWN THUS	
कलम ३१(१) नुसार प्रसिध्द सारभूत स्वरूपाचे बदल / वगळलेला भाग	PUBLISHED EXCLUDED PART/SUBSTANTIAL MODIFICATION U/S. 31(1) SHOWN THUS	
कलम ३१(१) नुसार दर्शविलेले मंजूर प्रस्ताव	SANCTIONED PROPOSAL U/S. 31(1) SHOWN THUS	
कलम ३१(१) नुसार मंजूर झालेले सारभूत स्वरूपाचे बदल (ई.पी.)	SANCTIONED SUBSTANTIAL MODIFICATION (EXCLUDED PORTION) U/S. 31(1) SHOWN THUS	

THIS PLAN IS TO BE READ WITH THE URBAN DEVELOPMENT DEPARTMENT'S NOTIFICATION UNDER SECTION 31(1) OF THE MAHARASHTRA REGIONAL AND TOWN PLANNING ACT, 1966 ISSUED VIDE NOTIFICATION NO.TPB-4317/629/CR-118(V)/ 2019/ UD-11, DATED- 17/09/2019.



**Deputy Secretary Urban Development Depth** Mantralaya, Mumbai - 32

सुधारीत विकास योजना —२०३४ बृहन्मुंबई बृहन्मुंबई क्षेत्राच्या प्रारूप सुधारीत विकास योजना —२०३४ ला अंतिम मंजूरी देतांना शासनाने मंजूरीतून वगळलेल्या सारभूत स्वरूपाचे बदल ई.पी. संदर्भात महाराष्ट्र प्रादेशिक व नगर रचना अधिनियम, १९६६ चे कलम ३१(१)नुसार अधिसूचना क्र. टिपीबी. ४३१७/६२९/प्र.क्र.११८(v)/२०१९/नवि.११, दि.१७/०९/२०१९ अन्वये सारभूत स्वरूपाचे फेरबदलाचे मंजूरीनुसार भाग नकाशा.


PART PLAN NO.- 45 /2019

SHEET NO - WS 53 WARD NO - RS

#### REVISED DEVELOPMENT PLAN -2034 GREATER MUMBAI

PART PLAN OF EXCLUDED PORTION FROM SANCTION TO REVISED DEVELOPMENT PLAN -2034 FOR GREATER MUMBAI WHICH IS SANCTIONED BY GOVERNMENT UNDER SECTION 31(1) OF MAHARASHTRA REGIONAL AND TOWN PLANNING ACT, 1966 VIDE NOTIFICATION NO. TPB-4317/629/CR-118(V)/2019/UD-11, DATED 17/09/2019.

#### PLAN SHOWING EP NO.- EP- RS 58

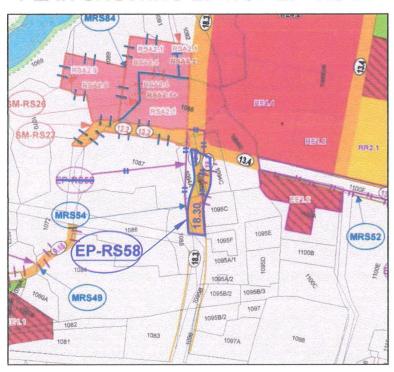

ई.पी. क्रमांक.	फेरबदल क्रमांक.	महाराष्ट्र प्रादेशिक व नगर रचना अधिनियम, १९६६ चे कलम २६ नुसार प्रसिध्द झालेल्या आराखडयातील प्रस्ताव.	महाराष्ट्र प्रादेशिक व नगर रचना अधिनियम, १९६६ चे कलम ३० नुसार सादर केलेल्या आराखडयातील प्रस्ताव.	महाराष्ट्र प्रादेशिक व नगर रचना अधिनियम, १९६६ चे कलम ३१(१) नुसार शासनाने प्रसिध्द केलेले सारभूत फेरबदल.	महाराष्ट्र प्रादेशिक व नगर रचना अधिनियम, १९६६ चे कलम ३१(१) अन्वये शासनाने मंजूर केलेले सारभूत फेरबदल.
EP No.	Modification No.	Proposal as per plan published under Section 26 of the M.R.&T.P. Act, 1966	Proposal as per plan submitted under Section 30 of the M.R.&T.P. Act, 1966	Substantial Modifications published by Government under Section 31(1) of the M.R.&T.P. Act, 1966	Substantial Modification Sanctioned by Government under Section 31(1) of M.R.&T.P.Act, 1966.
ई.पी. आरएस ५८	एम.आर. एस.५४	१८.३० मी.रूंद प्रस्तावित विकास नियोजन रस्ता.	मंजूर पुनरीचित विकास नियोजन आराखडा १९९१ प्रमाणे रस्ता पुनरेखांकित केला.	कलम ३० अंतर्गत फेरबदल मंजूर करण्याचे प्रस्तावित आहे.	नामंजूर करुन, कलम २६ खालील प्रस्ताव पुनर्स्थापित करण्यात येत आहे.
EP- RS 58	MRS 54	18.30 M Wide DP road	The road is re-aligned as per SRDP 91.	Modification u/s 30 is proposed to be sanctioned.	Refused to accord sanctioned. Proposal under section 26 is reinstated.

कलम ३० नुसार सादर प्रस्ताव फेरबदल	PROPOSAL SUBMITTED U/S 30 SHOWN THUS	
कलम ३१(१) नुसार प्रसिध्द सारभूत स्वरूपाचे बदल / वगळलेला भाग	PUBLISHED EXCLUDED PART/SUBSTANTIAL MODIFICATION U/S. 31(1) SHOWN THUS	
कलम ३१(१) नुसार दर्शविलेले मंजूर प्रस्ताव	SANCTIONED PROPOSAL U/S. 31(1) SHOWN THUS	
कलम ३१(१) नुसार मंजूर झालेले सारभूत स्वरूपाचे बदल (ई.पी.)	SANCTIONED SUBSTANTIAL MODIFICATION (EXCLUDED PORTION) U/S. 31(1) SHOWN THUS	

THIS PLAN IS TO BE READ WITH THE URBAN DEVELOPMENT **DEPARTMENT'S NOTIFICATION UNDER SECTION 31(1) OF THE** MAHARASHTRA REGIONAL AND TOWN PLANNING ACT, 1966 ISSUED VIDE NOTIFICATION NO.TPB-4317/629/CR-118(V)/ 2019/ UD-11, DATED- 17/09/2019.



**Urban** Development Depth Mantralaya, Mumbai - 32

सुधारीत विकास योजना —२०३४ बृहन्मुंबई बृहन्मुंबई बृहन्मुंबई क्षेत्राच्या प्रारूप सुधारीत विकास योजना —२०३४ ला अंतिम मंजूरी देतांना शासनाने मंजूरीतून वगळलेल्या सारभूत स्वरूपाचे बदल ई.पी. संदर्भात महाराष्ट्र प्रादेशिक व नगर रचना अधिनियम, १९६६ चे कलम ३१(१)नुसार अधिसूचना क्र. टिपीबी. ४३१७/६२९/प्र.क्र.११८(v)/२०१९/नवि.११, दि.१७/०९/२०१९ अन्वये सारभूत स्वरूपाचे फेरबदलाचे मंजूरीनुसार भाग नकाशा.

PART PLAN NO.- 46/2019



SHEET NO - ES 38 WARD NO - S

#### REVISED DEVELOPMENT PLAN -2034 GREATER MUMBAI

PART PLAN OF EXCLUDED PORTION FROM SANCTION TO REVISED DEVELOPMENT PLAN -2034 FOR GREATER MUMBAI WHICH IS SANCTIONED BY GOVERNMENT UNDER SECTION 31(1) OF MAHARASHTRA REGIONAL AND TOWN PLANNING ACT, 1966 VIDE NOTIFICATION NO. TPB-4317/629/CR-118(V)/2019/UD-11, DATED 17/09/2019.

#### PLAN SHOWING EP NO.- EP-S 152



		2			
ई.पी. क्रमांक.	फेरबदल क्रमांक.	महाराष्ट्र प्रादेशिक व नगर रचना अधिनियम, १९६६ चे कलम २६ नुसार प्रसिध्द झालेल्या आराखडयातील प्रस्ताव.	महाराष्ट्र प्रादेशिक व नगर रचना अधिनियम, १९६६ चे कलम ३० नुसार सादर केलेल्या आराखडयातील प्रस्ताव.	महाराष्ट्र प्रादेशिक व नगर रचना अधिनियम, १९६६ चे कलम ३१(१) नुसार शासनाने प्रसिध्द केलेले सारभूत फेरबदल.	महाराष्ट्र प्रादेशिक व नगर रचना अधिनियम, १९६६ चे कलम ३१(१) अन्वये शासनाने मंजूर केलेले सारभूत फेरबदल.
EP No.	Modification No.	Proposal as per plan published under Section 26 of the M.R.&T.P. Act, 1966	Proposal as per plan submitted under Section 30 of the M.R.&T.P. Act, 1966	Substantial Modifications published by Government under Section 31(1) of the M.R.&T.P. Act, 1966	Substantial Modification Sanctioned by Government under Section 31(1) of M.R.&T.P.Act, 1966.
ई.पी.एस १५२		क्रिडांगण ( DOS 1.4)	क्रिडांगण ( DOS 1.4)	मौजे — हरियाली येथील न.भू.क्र. ३४० वरील नामनिर्देशित EOS 1.4 (क्रिडांगण)मध्ये ROS 2.2 (पोहण्याचा तलाव) आरक्षण समाविष्ट करण्याचे प्रस्तावित आहे	प्रस्तावित केल्यानुसार मंजूर
EP- S152		Play Ground (DOS 1.4)	Play Ground (DOS 1.4)	Reservation of ROS2.2 (Swimming pool)is proposed to be included in EOS 1.4(Play Ground) on plot bearing CTS no.340 of village Hariyali as shown on plan.	Sanctioned as proposed.

कलम ३० नुसार सादर प्रस्ताव फेरबदल	PROPOSAL SUBMITTED U/S 30 SHOWN THUS	
कलम ३१(१) नुसार प्रसिध्द सारभूत स्वरूपाचे बदल/वगळलेला भाग	PUBLISHED EXCLUDED PART/SUBSTANTIAL MODIFICATION U/S. 31(1) SHOWN THUS	
कलम ३१(१) नुसार दर्शविलेले मंजूर प्रस्ताव	SANCTIONED PROPOSAL U/S. 31(1) SHOWN THUS	
कलम ३१(१) नुसार मंजूर झालेले सारभूत स्वरूपाचे बदल (ई.पी.)	SANCTIONED SUBSTANTIAL MODIFICATION (EXCLUDED PORTION) U/S. 31(1) SHOWN THUS	

THIS PLAN IS TO BE READ WITH THE URBAN DEVELOPMENT DEPARTMENT'S NOTIFICATION UNDER SECTION 31(1) OF THE MAHARASHTRA REGIONAL AND TOWN PLANNING ACT, 1966 ISSUED VIDE NOTIFICATION NO.TPB-4317/629/CR-118(V)/ 2019/ UD-11, DATED- 17/09/2019.



Urban Development Depti Mantralaya, Mumbai - 32

(U.N.LONDHE) DEPUTY DIRECTOR OF TOWN PLANNING GREATER MUMBAI